


Nord

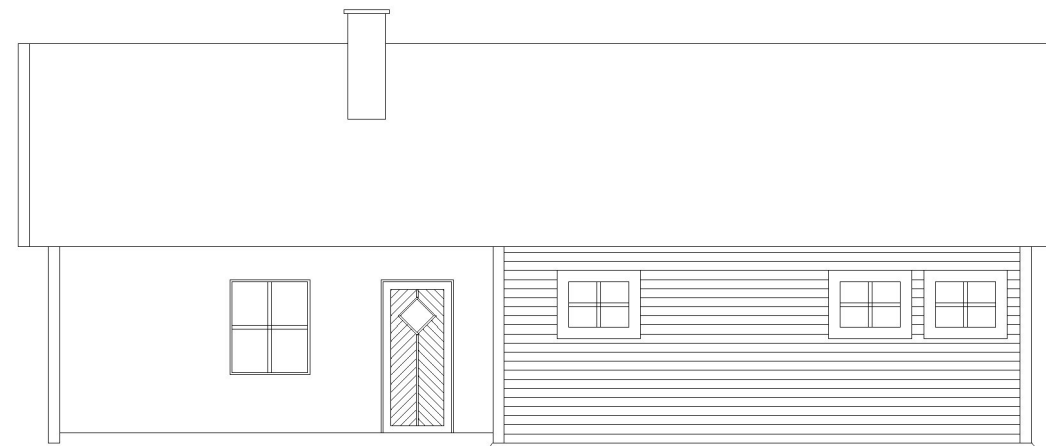

Øst

Date: 03.01.2002	Title:
Drawn by: GNE	As Built Drawing
Scale: 1 : 100	Gnr. 122 Br.nr. 77/141
	Tilbygg hytte

DATA DESIGN SYSTEM

Kvala Arkitekter

Tiltakshaver: **Gunnar Nernes**

Byggeplass: **Naustvikvegen 22**

Kommune: **Karmøy**

Gnr: **122** Bnr: **77** Mål: **1 : 100**

Fasade Nord og Øst

Dato: **01.04.2022**

Tegn: **Olav**

Prosjekt: **270322**

Tegn.nr: **505**

© Tegningen er beskyttet i.h.t. lov om opphavsrett.