




Tegningsnr.: A.18-5L
 Type Tegning: Utomhusplan Bygg H
 Revisjon nr.: B

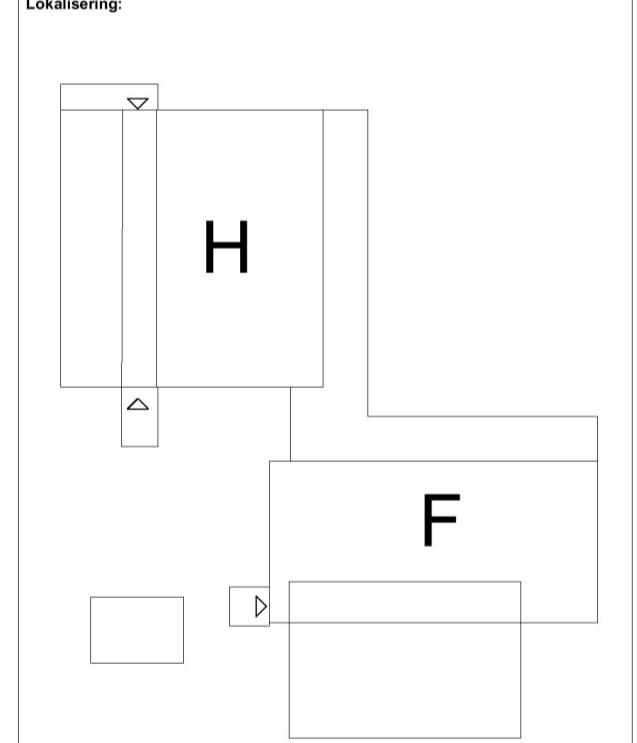

Rev	Beskrivelse	Dato	Sign	Godkj
B	SOM BYGGET	05.07.2022	JSB	JSB
A	ARBEIDSTEGNING	03.05.2022	JSB	JSB

Arkitekt
VIKANES BUNGUM
 Vikanes Bungum Arkitektur AS, Pb. 358 | Strandgata 202 | N-5501 Haugesund |
 Tel. +47 52 70 74 00 | post@vikanes-bungum.no | www.vikanes-bungum.no

Tilskottshaver
Rogaland Fylkeskommune

Prosjekt
Åkrehamn vgs, Ombygging og nybygg 2019_Bygg H

Tegning
Utomhusplan_Bygg H

Prosjektnr.: 1748	Tegningsnr.: A.18-5L	Sign.: JSB	Dato: 26.04.22
Målestokk: 1:50	Fase: SOM BYGGET	Revisjon: B	