



Tegningsnr.: **A.33-54**      Revisjon nr.: **D**  
 Tegning: **FASADE VEST. BYGG C. EKS. OG NY**

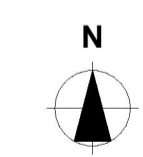

Rev.	Revisjon	Dato	Utført	Godkj.
D	SOM BYGGET	08.07.2022	JSB	JSB
C	Målest. Alutlle mellom vinduer og dører, teking	20.11.2021	LJ	JSB
B	Arbeidsdeling	23.06.2021	TEK	JSB
A	Arbeid	23.04.2021	TEK	JSB
Rev.	Skrevet	Dato	Utf.	Godk.

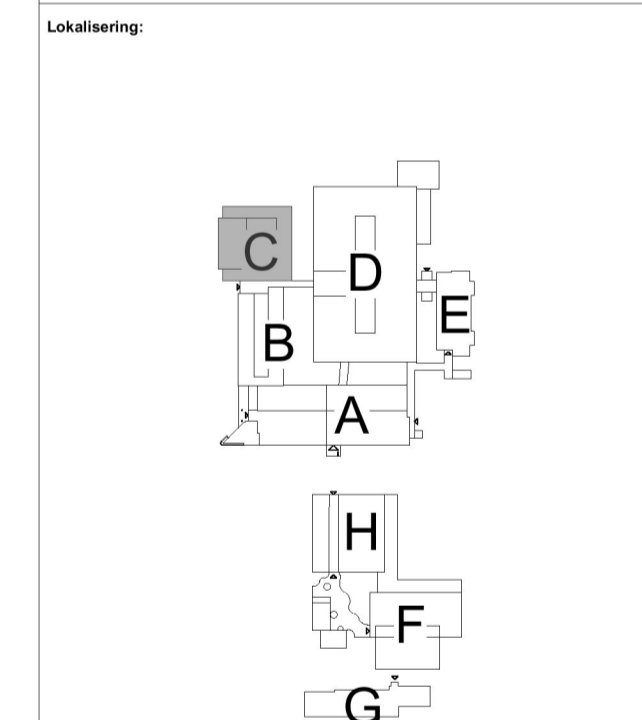

Prosjekt: **ROGLAND FYLKESKOMMUNE**

Prosjekt: **ÅKREHAMN VGS, OMBYGGING OG NYBYGG 2019. BYGG C**

Tegning: **FASADE VEST. BYGG C. EKS. OG NY**

Prosjekt:	Tegningsnr.:	Sign.:	Dato:
1748	A.33-54	GCS	21.02.20
Målestokk:	Fase:	Revisjon:	
1:50	SOM BYGGET		D