
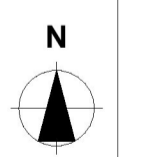


Tegningsnr.: A.33-52
 Tegning: FASADE ØST. BYGG C. EKS. OG NY

Revisjon nr.: E

Lokalisering:

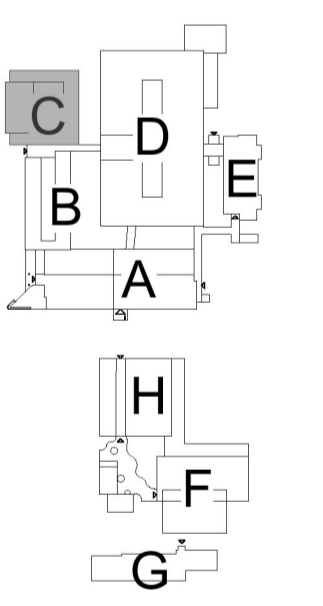

Rev.	Endring	Dato	Utført av	Godkjent av
E	SOM BYGGET	05.07.2022	JSB	JSB
D	Målest. Alutile mellom dører vinduet og dører. Tekning	05.11.2021	LJ	JSB
C	Dobbel dør til rom C 135	05.10.2021	GCS	JSB
B	Arbeids tegning	23.06.2021	TEK	JSB
A	Arbeid	23.04.2021	TEK	JSB
Rev.	Endring	Dato	Utført av	Godkjent av



 Tel. +47 52 70 78 00 | post@vikanes-bungum.no | www.vikanes-bungum.no

Prosjekt: ROGALAND FYLKESKOMMUNE

Prosjekt: ÅKREHAMN VGS, OMBYGGING OG NYBYGG 2019. BYGG C

Tegning: FASADE ØST. BYGG C. EKS. OG NY

Prosjekt: 1748
 Tegningsnr.: A.33-52
 Målestokk: 1:50

Sign.: GCS
 Date: 21.02.20
 Revisjon: E

Fase: SOM BYGGET