


Tegningsnr.: A.13-5L
 Tegning: UTOMHUSPLAN. BYGG C. PLANLAGT STATUS
 Lokalisering:

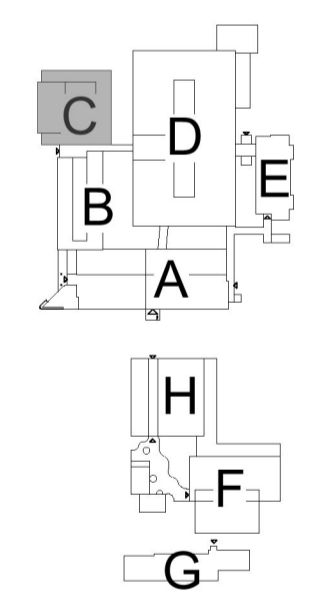

Rev	Beskrivelse	Dato	Sign	Godkj
B	SOM BYGGET	05.07.2022	JSB	JSB
A	ARBEIDSTEGNING	21.04.2022	JSB	JSB

Arkitekt: **VIKANES BUNGUM**
 Vikanes Bungum Arkitektur AS, Pb. 358 | Strandgata 202 | N-5501 Haugesund |
 Tel: +47 52 70 74 00 | post@vikanes-bungum.no | www.vikanes-bungum.no

Tilskottshaver: **ROGALAND FYLKESKOMMUNE**

Prosjekt: **ÅKREHAMN VGS, OMBYGGING OG NYBYGG 2019. BYGG C**

Tegning: **UTOMHUSPLAN. BYGG C. PLANLAGT STATUS**

Prosjektnr.: 1748	Tegningsnr.: A.13-5L	Sign.: JSB	Dato: 20.04.22
Målestokk: 1:50	Form: SOM BYGGET	Revisjon: B	