

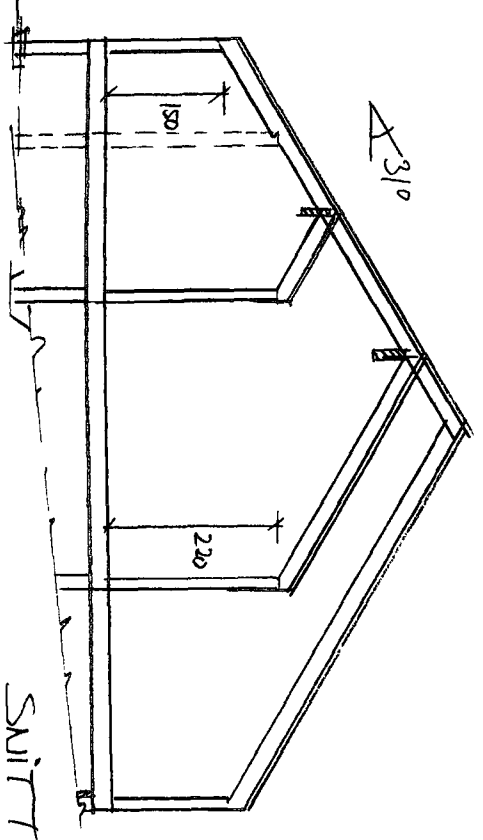


PLAN

(1020)*
 (900)*
 885

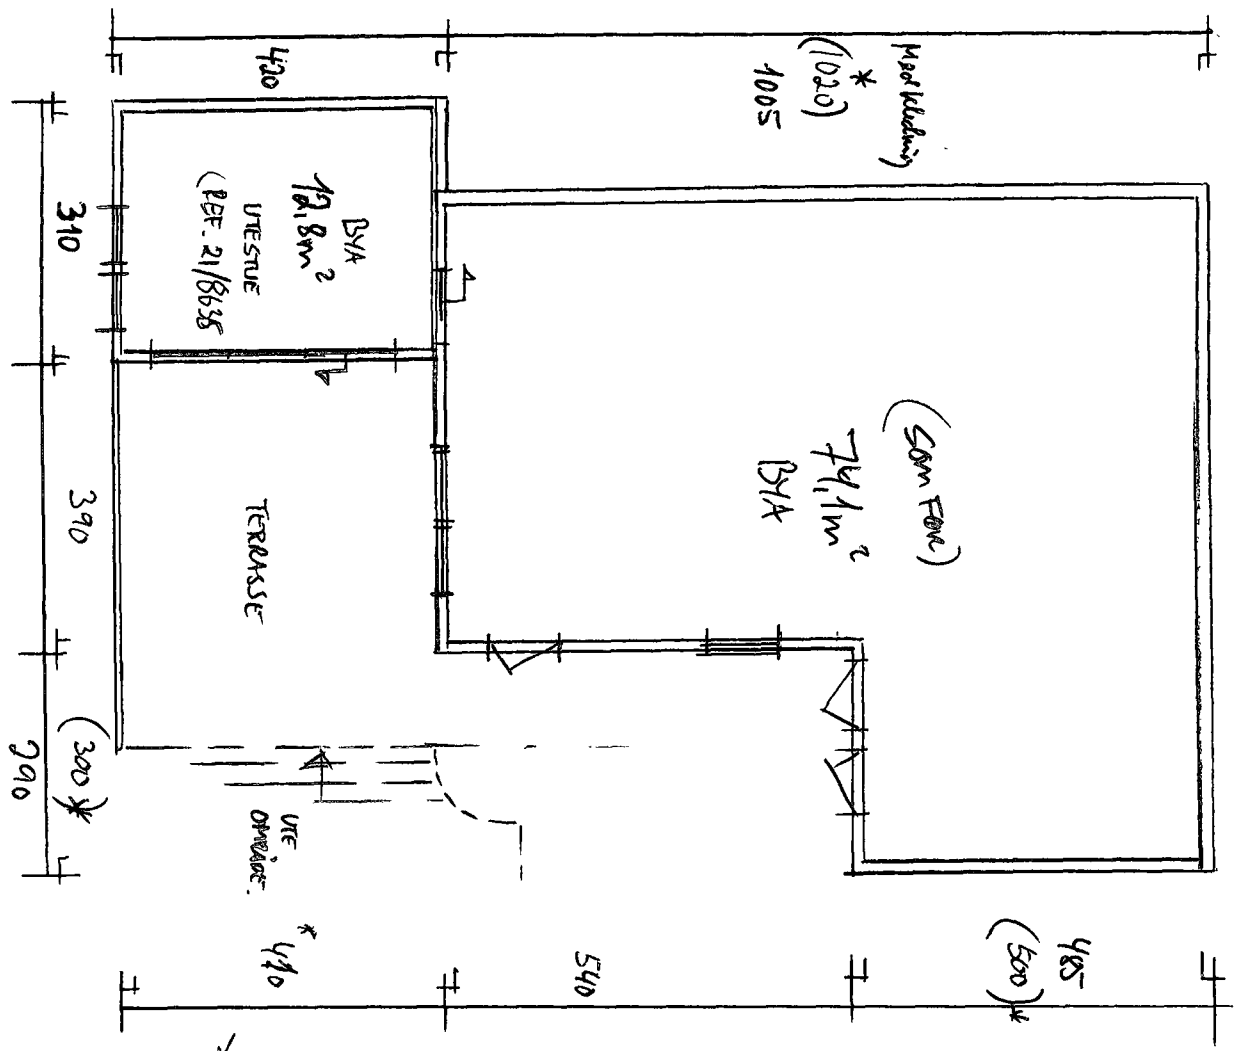

SAMLET BYA = 86,9 m²

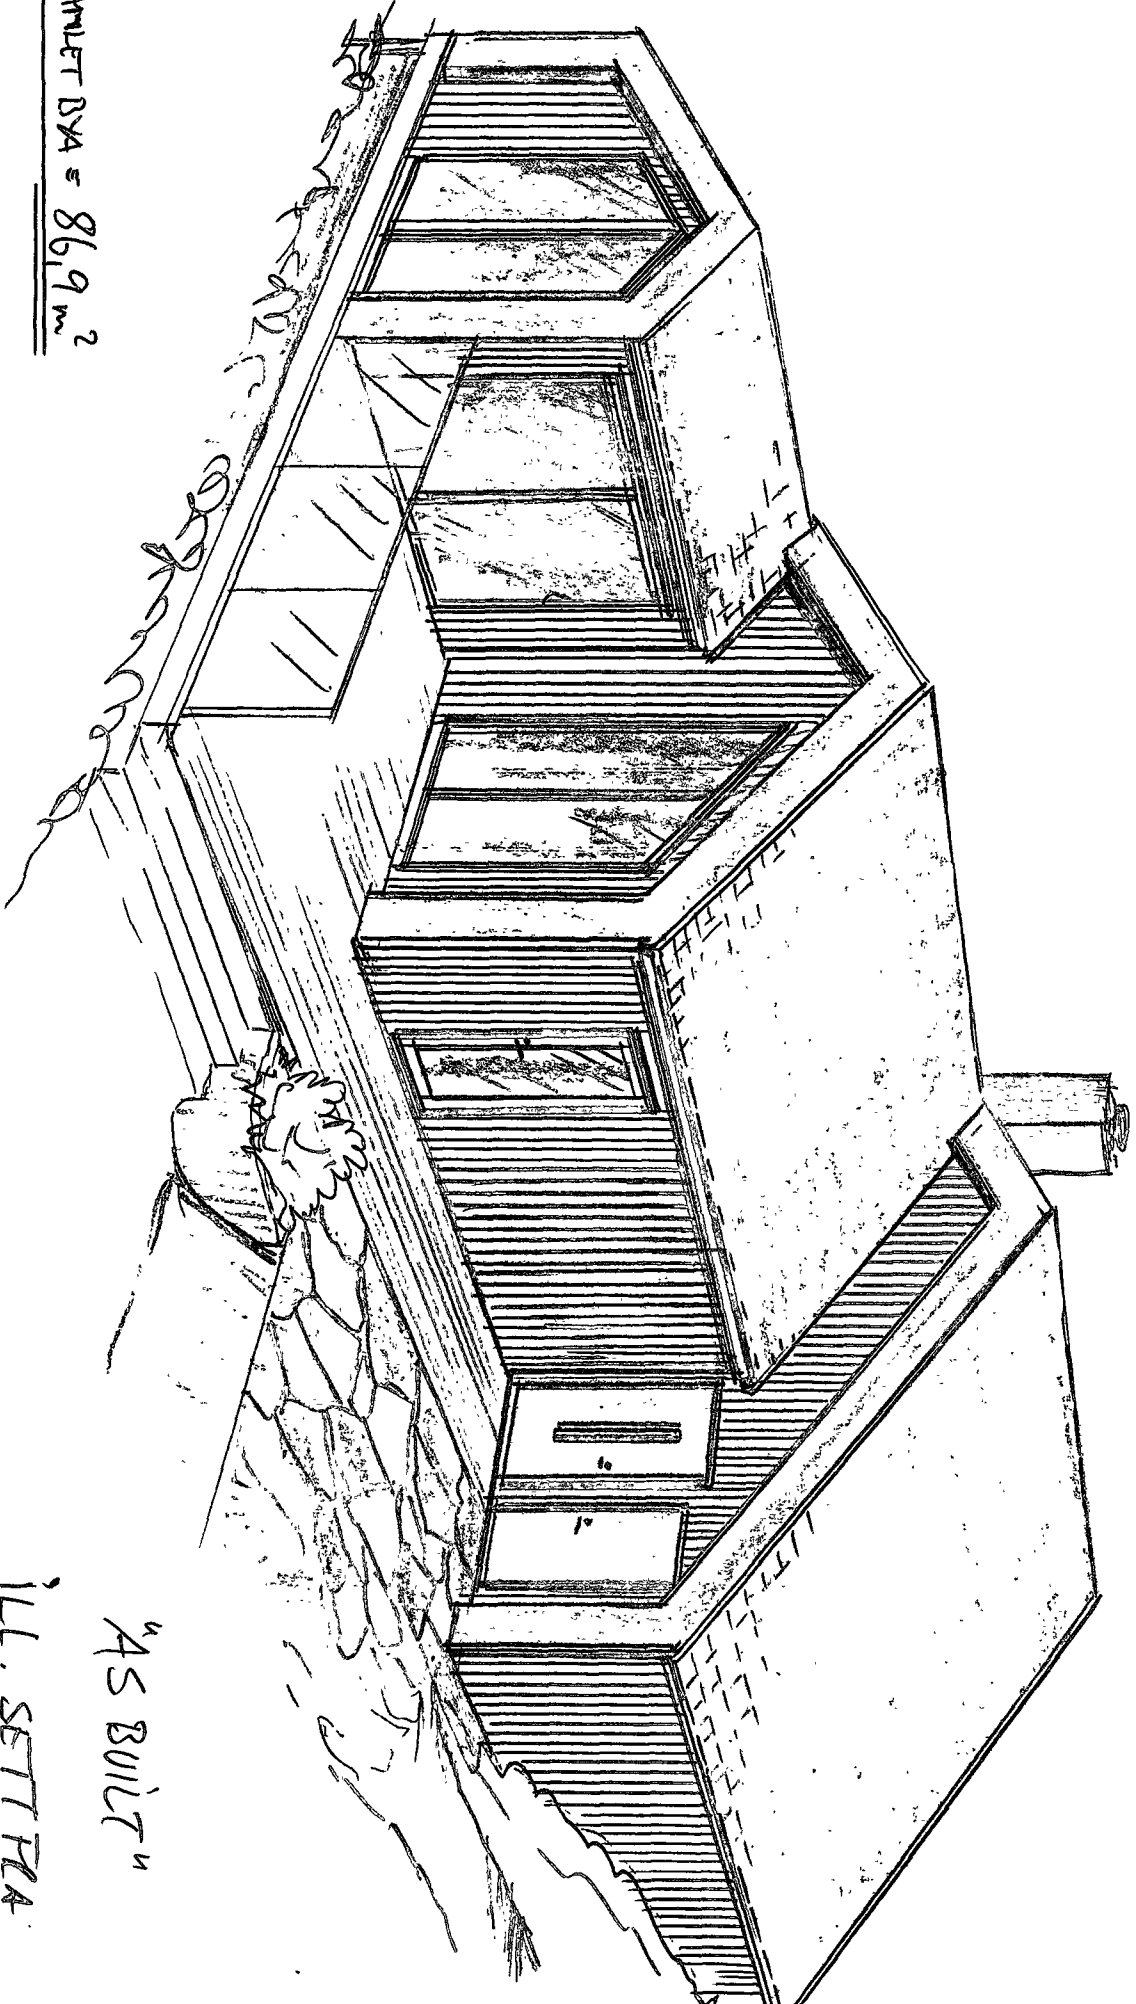

* SKIFTEST KLØDNING
 * SKIFTEST TRÆKILING

"AS BUILT"

ILL. SETT FRA

SØR VEST

Dato	Konstr/egnet	Godkjent	Målestokk	Gnr:
11.10.22			(1:100)	122
INGRID OPPLÅK				Bnr:
PØRSENDR. 117 SSK RØYNSUND				135
Tegn. nr.	PlanSUITT/12			