



FASADE MOT ØST




FASADE MOT SØR

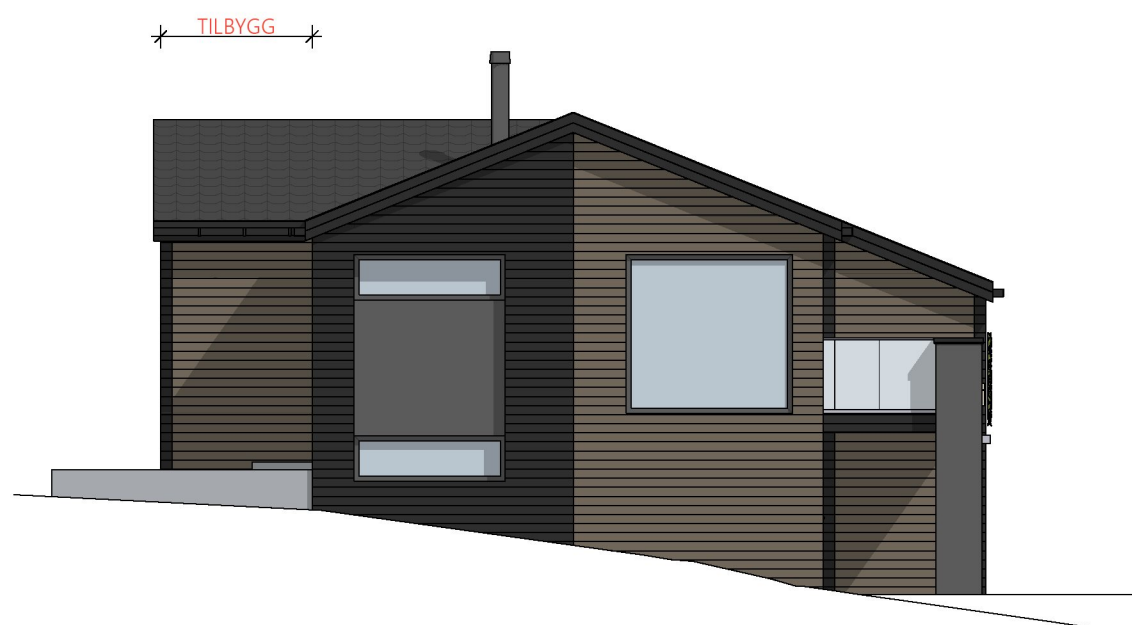

FASADE MOT VEST

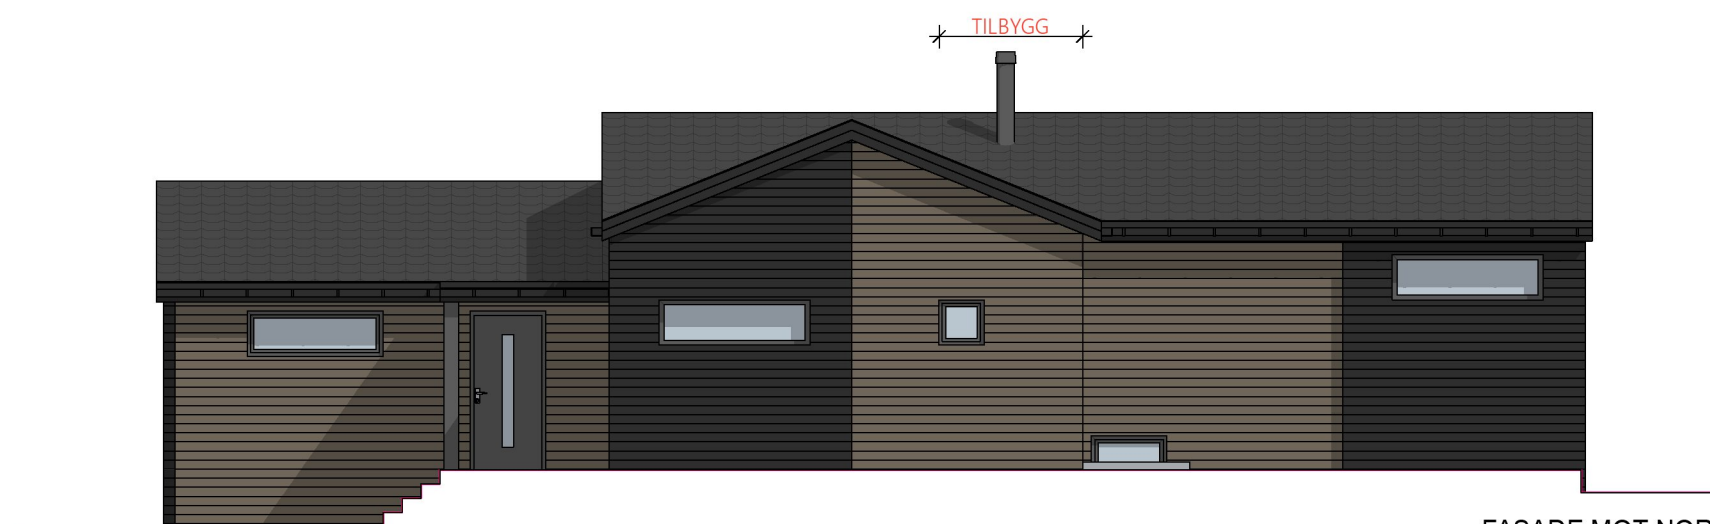

FASADE MOT NORD

Rev	Beskrivelse	Dato	Sign	Kontr
B	Flyttet pipe, 2 felts skyvedør, plassering vindu gard, AsBuilt	15.12.22	CH	
A	Vindusløsning v/inngangsparti, søknadstegning	10.02.22	CH	
		Vestre Karmøyveg 397B 4270 Åkrehamn TLF: 52 84 60 99 post@boligleverandoren.no Org. nr. 970973443		
Prosjekt: Ombygging Enebolig		Prosjektnr.: 122001	Sign: CH	Kontroll:
Tiltakshaver: Svein og Anne Sjøen		Målestokk: 1:100	Dato: 27.01.2022	
Type tegning: Fasader		Status: As Built		Tegningsnr.: 122001-121-B
© Alle rettigheter tilhører Boligleverandøren AS, kopiering eller bruk av disse tegningene er forbudt uten skriftlig samtykke				Gnr./Bnr./Festnr.: 15/935