





FASADE MOT SØR




FASADE MOT ØST

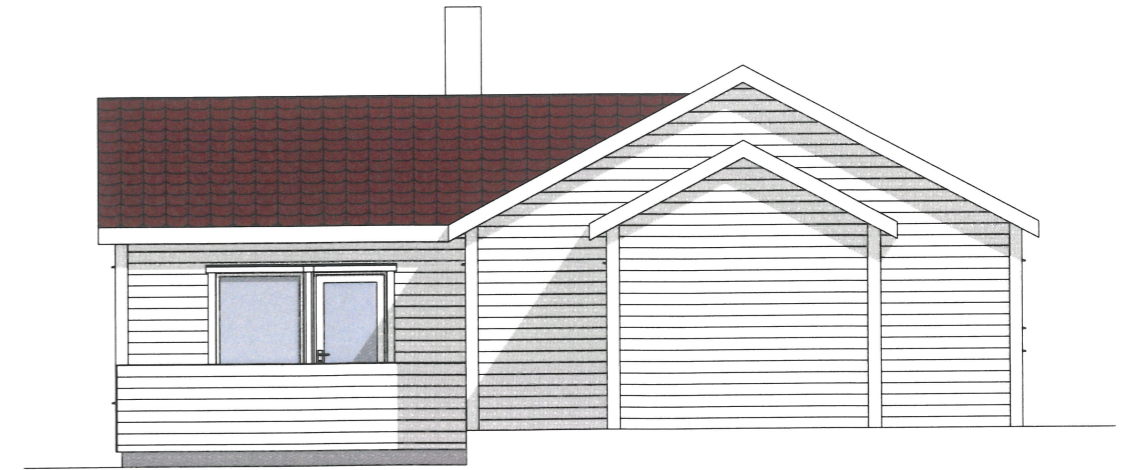

FASADE MOT NORD

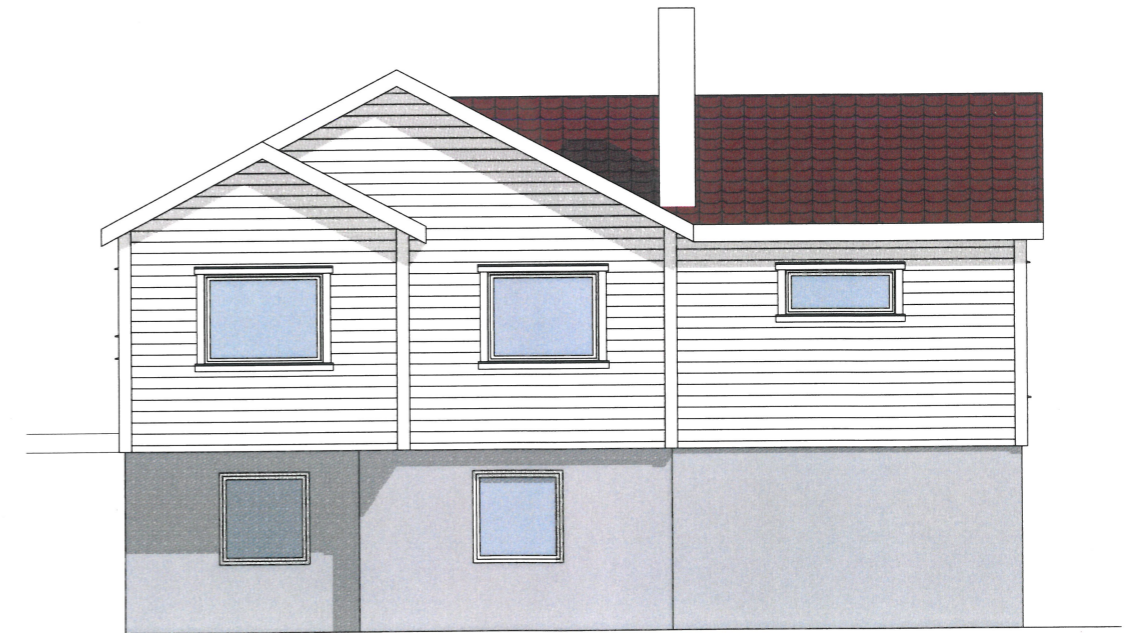

FASADE MOT VEST

Rev	Beskrivelse	Dato	Sign	Kontr
		Vestre Hornsveig 337B 4070 Åkrehamn Tlf: 02 94 60 90 post@boligleverandoren.no Org. nr. 970970442		
Prosjekt: Skudenes Camping		Prosjektnr: 119028	Sign: CH	Kontroll:
Tiltakshaver: Svein Einar Reinertsen		Målestokk: 1:100	Dato: 26.11.2019	
Type tegning: Fasader		Status: As Built		Tegningsnr.: 119028-122
© Alle rettigheter tilhører Boligleverandøren AS, kopiering eller bruk av disse tegningene er forbudt uten skriftlig samtykke				Gnr./Bnr./Festent.: 43/538