



KJELLER

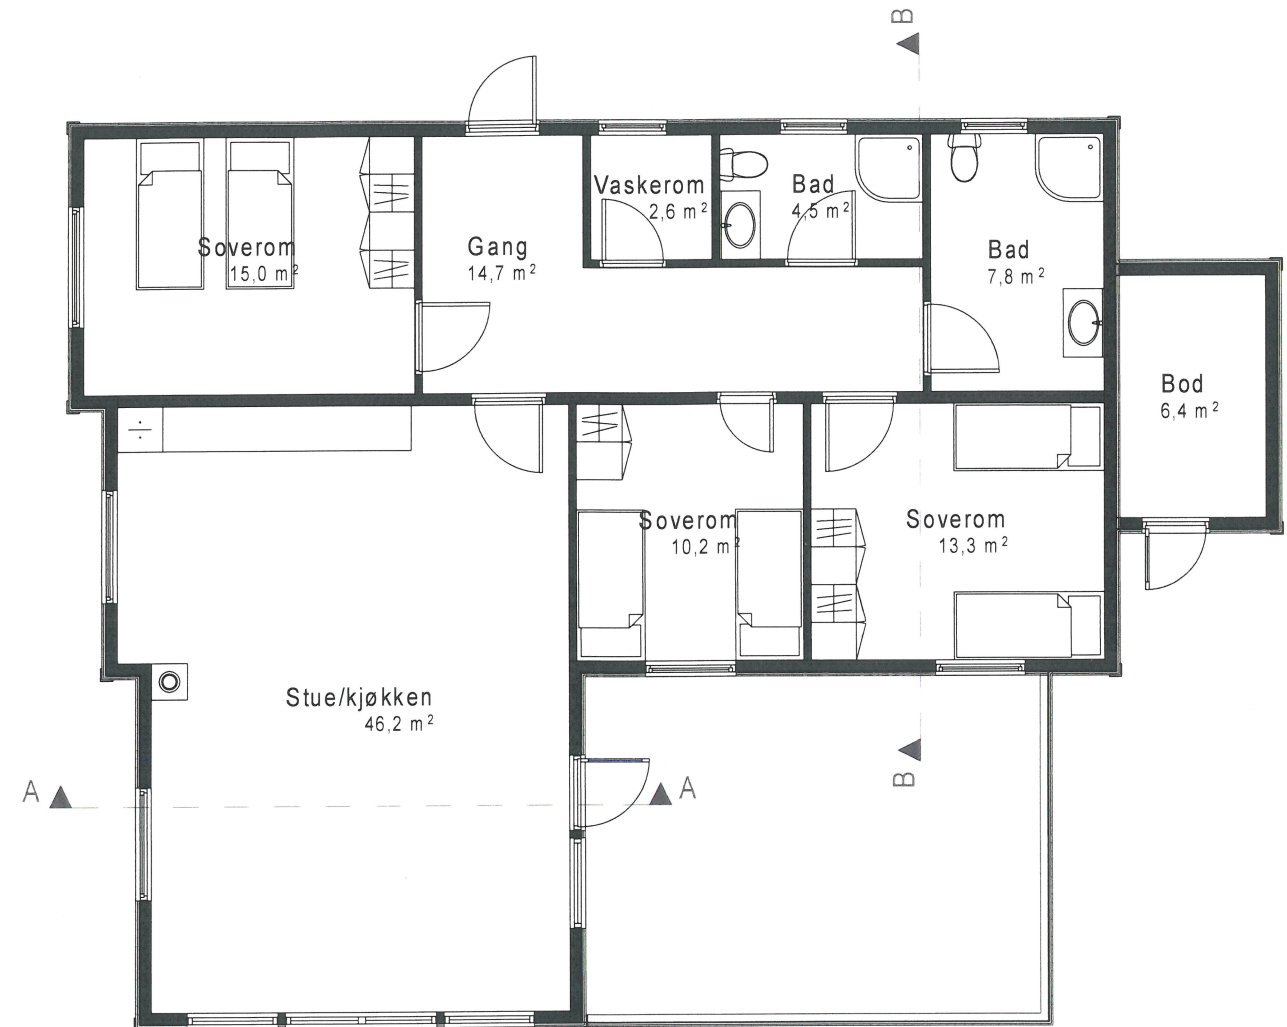

HOVEDETASJE

BRA BRUKSENHET KJELLER: 96,0 m²
 BRA BRUKSENHET HOVEDETG.: 125,3 m²
BRA: 221,3 m²

Rev	Beskrivelse	Dato	Sign	Kontr
		Vestre Korn øyveg 287B 4070 Åkreham Tlf: 52 84 60 90 post@boligleverandoren.no Org. nr. 870870440		
Prosjekt: Skudenes Camping		Prosjektnr: 119028	Sign: CH	Kontroll:
Tiltakshaver: Svein Einar Reinertsen		Målestokk: 1:100	Dato: 26.11.2019	
Type tegning: Plantegninger		Status: As Built		Tegningsnr.: 119028-101
© Alle rettigheter tilhører Boligleverandøren AS, kopiering eller bruk av disse tegningene er forbudt uten skriftlig samtykke				Gnr./Bnr./Festnr.: 43/538