



SNITT A

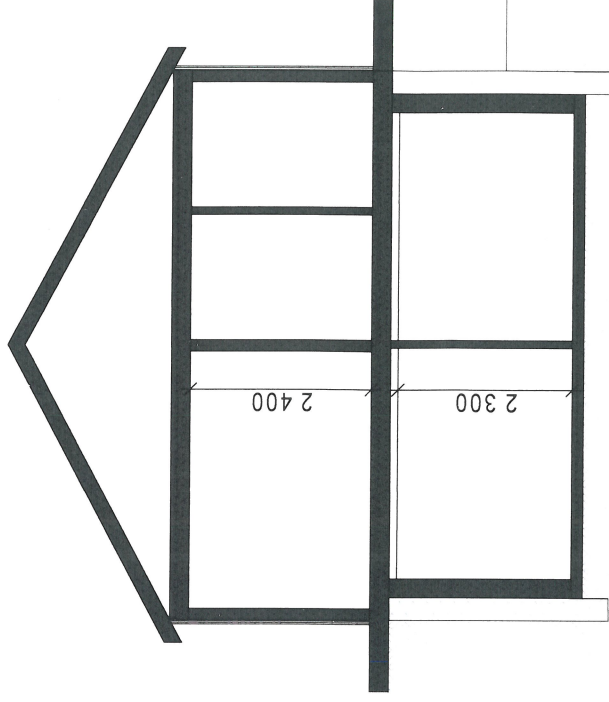

SNITT B

Rev		Bestrivelse	Dato	Sign	Kontr
					
Prosjekt: Skudenes Camping				Prosjektnr: 119028	Sign: CH
Tiltakshaver: Svein Einar Reinertsen		Målestokk: 1:100		Dato: 26.11.2019	
Type tegning: Snitt A og B		Status: As Built		Tegningsnr.: 119028-111	
© Alle rettigheter tilhører Boligleverandøren AS. Kopiering eller bruk av disse tegningene er forbudt uten skriftlig samtykke					

Vestre Kvernveien 397B
 4375 Åkrehamn
 TLF: 65 84 60 90
 Bolig Leverandøren AS
 Org.no: 970727414