



SNITT A

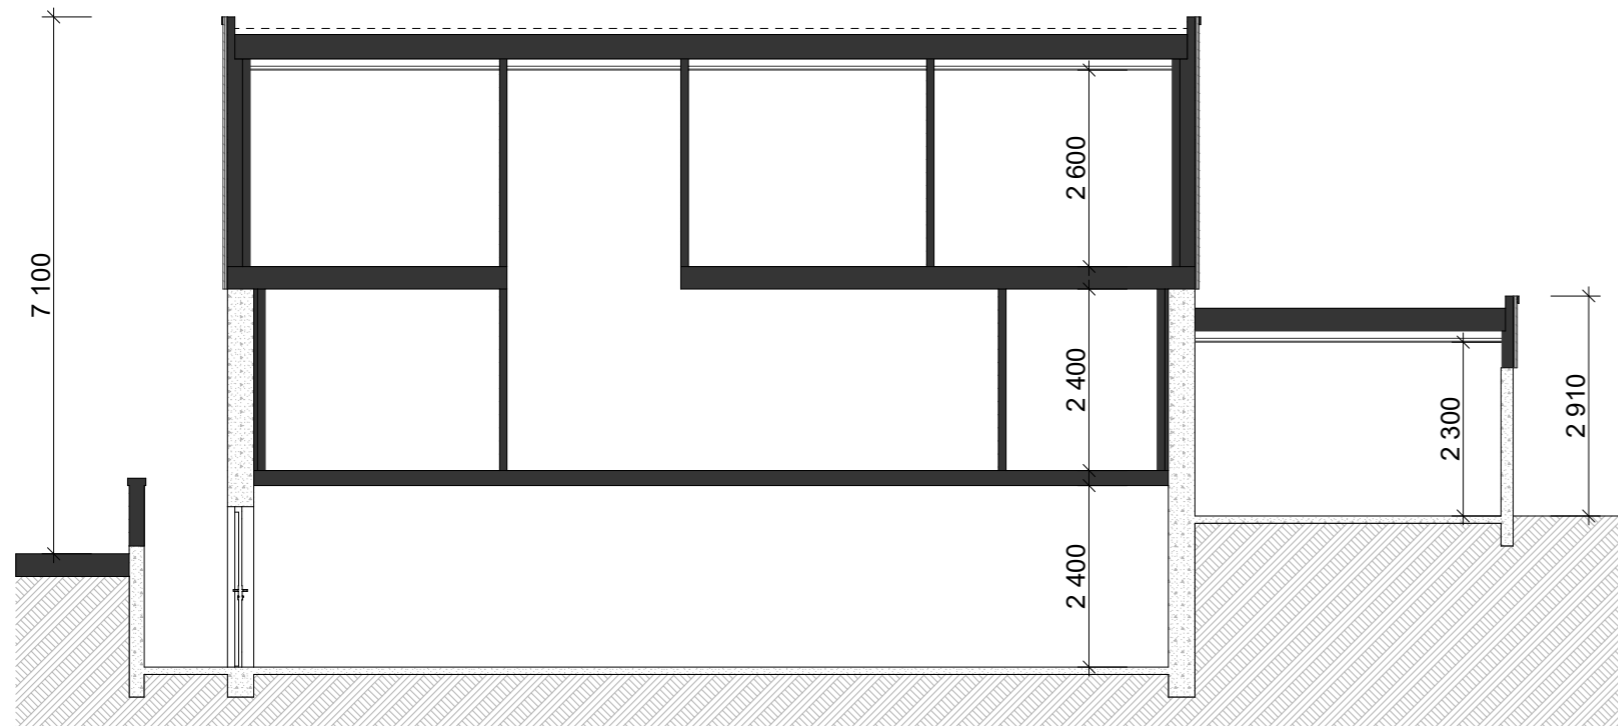

SNITT B

Rev	Beskrivelse	Dato	Sign	Kontr
C	Korrigert takhøyde (lavere) i bod, snitt B, as built	04.04.23	CH	
B	Endret høyde takkonstr.	23.06.20	CH	
A	Endret høyde takkonstr., søknadstegning	13.03.20	CH	
		Vestre Karmøyveg 397B 4270 Åkrehamn TLF: 52 84 60 90 post@boligleverandoren.no Org. nr. 970973443		
Prosjekt: Ombygging Enebolig		Prosjektnr.: 120005	Sign: CH	Kontroll:
Tiltakshaver: Daniel Østebøvik		Målestokk: 1:100	Dato: 19.02.2020	
Type tegning: Snitt		Status: As Built		Tegningsnr.: 120005-111-C
© Alle rettigheter tilhører Boligleverandøren AS, kopiering eller bruk av disse tegningene er forbudt uten skriftlig samtykke				Gnr./Bnr./Festenr.: 17/106