



FASADE VEST

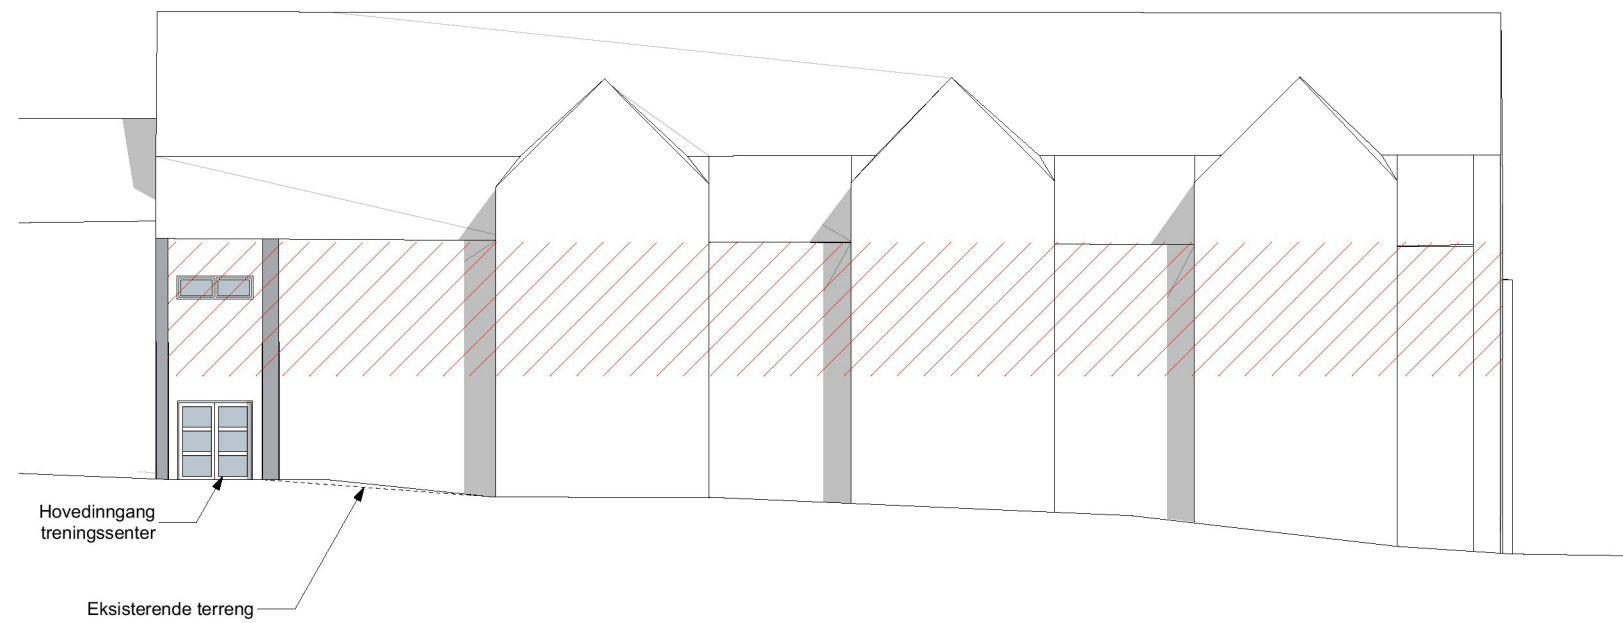

FASADE NORD

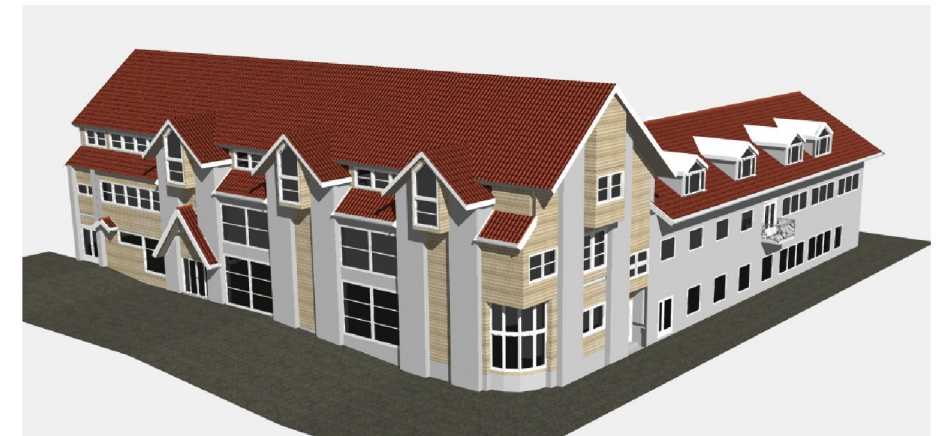

B Som bygget  
A Arbeidstilsynet

23.06.2023 GCS  
11.01.2023 GCS

**Kvala** Arkitekter

Tiltakshaver: **Rano Eiendom AS**

Byggeplass: **Karmsundsgata 9**

Kommune: **Karmøy** Gnr.: **58** Bnr.: **188**

Tegning: **Fasade nord og vest**

© Tegningen er beskyttet iht. lov om opphavsrett

Dato: **04.11.22**

Tegn: **GCS**

Prosjekt: **1151022**

Tegn.nr: **504**

Mål: **1:200**