


Karmøy kommune
Rådhuset
Postboks 167
4291 Kopervik


Søknad om ferdigattest, gnr. 58, bnr. 188 – Karmsundsgata 7

Det søkes om ferdigattest for tiltak vedrørende bruksendring til treningscenter.

Vi har fått opplyst at det er gjort endringer i forhold til gitt tillatelse. Endring gjelder godkjent sidedør som er tatt ut av prosjektet, og ny dør mellom eksisterende trapperom og ny rampe er satt inn. Brannskille blir påvirket.

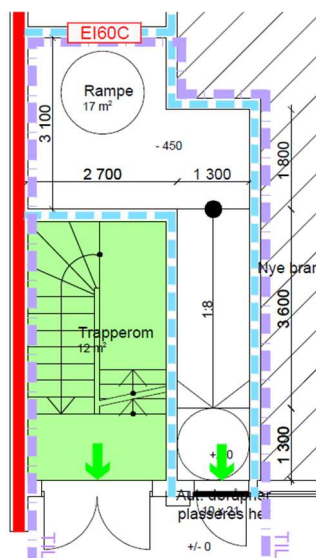


Figur 1. Godkjent situasjon

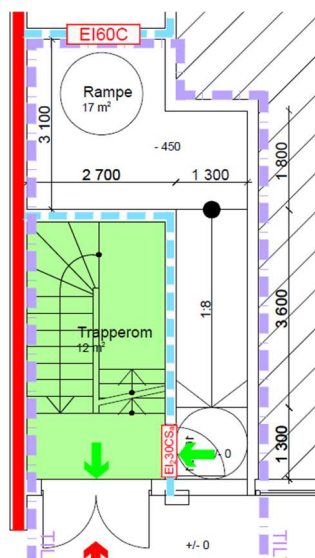

Figur 2. Som bygget

Det er ikke sendt inn søknad om endring for dette. Dersom kommunen ser saken annerledes enn ansvarlig søker og mener endringen er søknadspliktig, hører vi fra dere. Brannkonsept og brantegninger er oppdatert med ny endring.

Med vennlig hilsen
Kvala Arkitekter

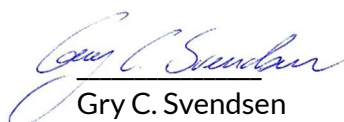
Gry C. Svendsen