
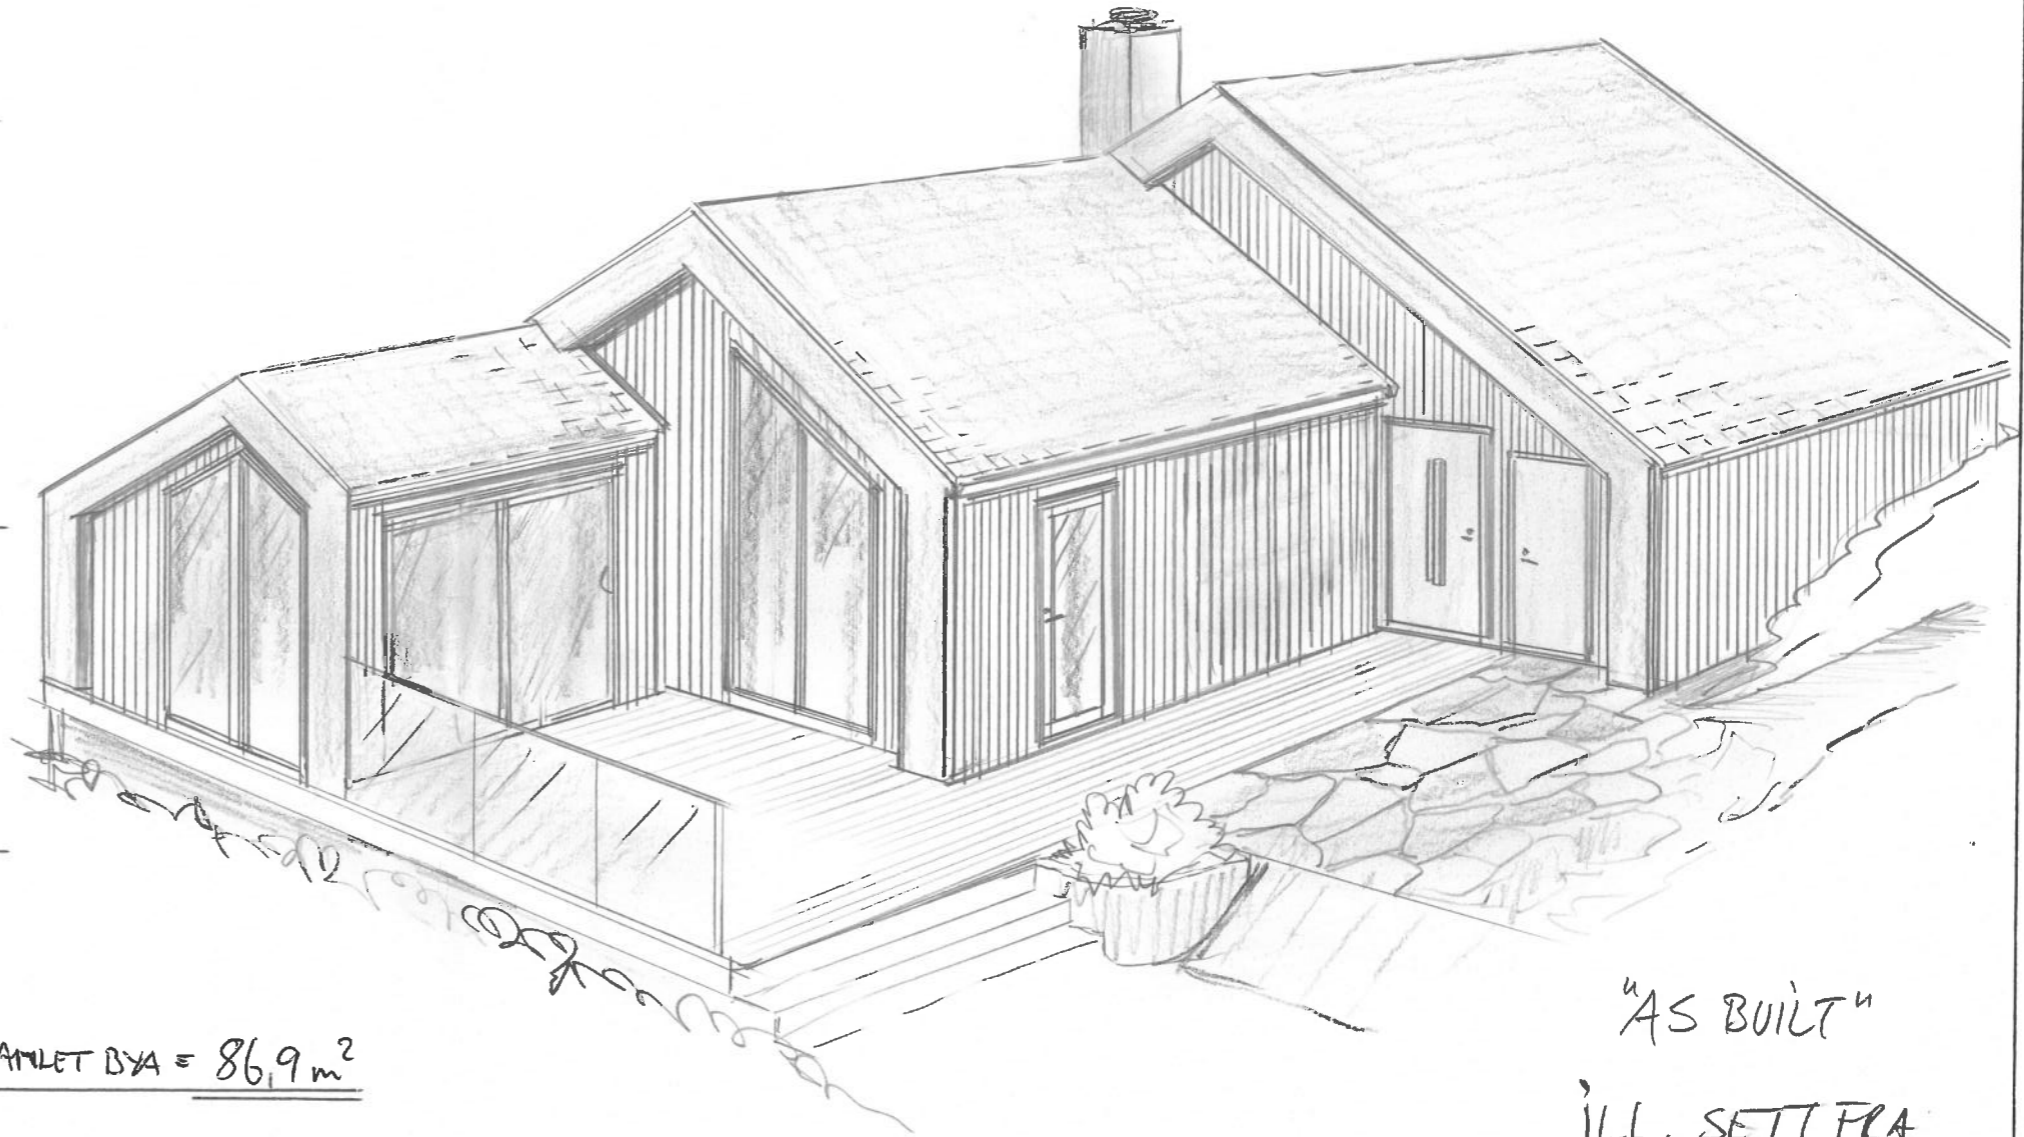


PLAN

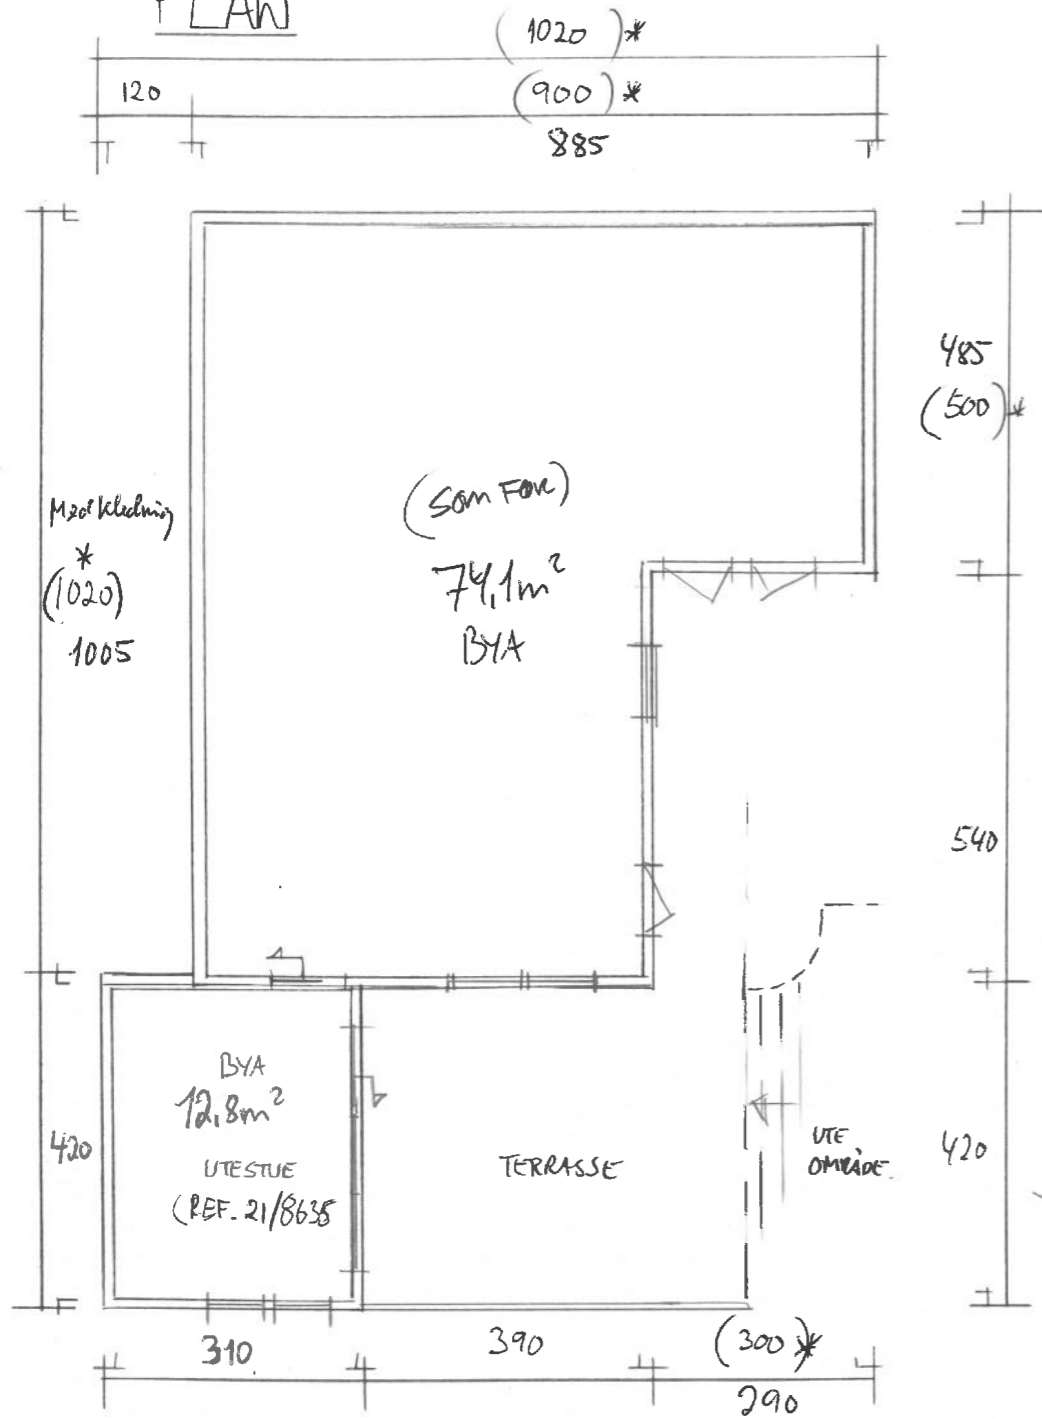


SAMLET BYA = 86,9 m²

"AS BUILT"

ILL. SETT FRA

SØR VEST

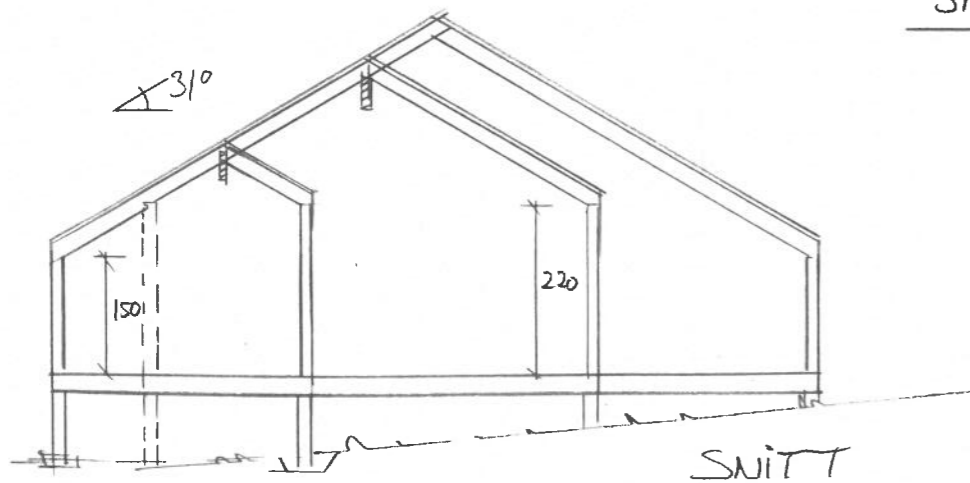

Dato	Konst/Tegnet	Godkjent	Målestokk (1:100)	Gnr: 122
11.10.22	<i>[Signature]</i>			Bnr: 135
INGRID OPHAUG				
ROMSUNDV. 117 5546 RØYUSUND				
Tegn. nr.	PLAN/SNITT/ILL.			