




1:100 Fasade Øst

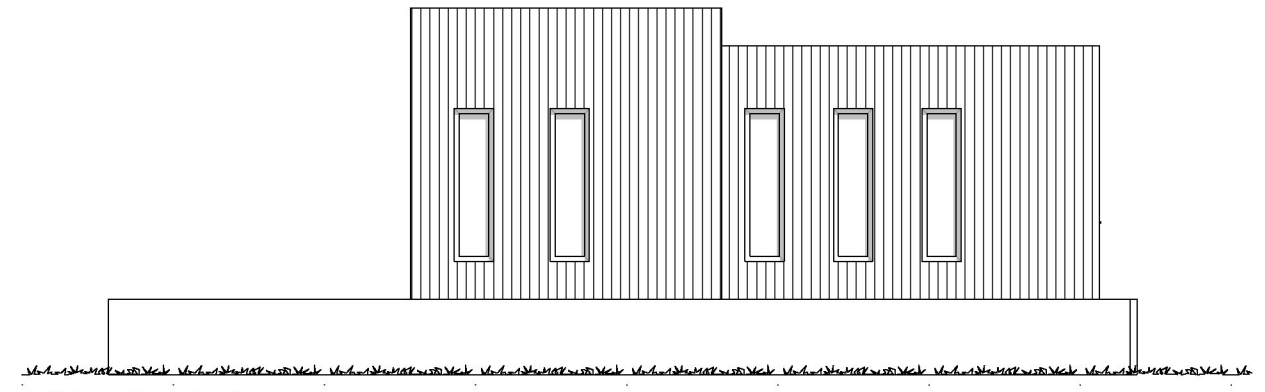

1:100 Fasade Vest

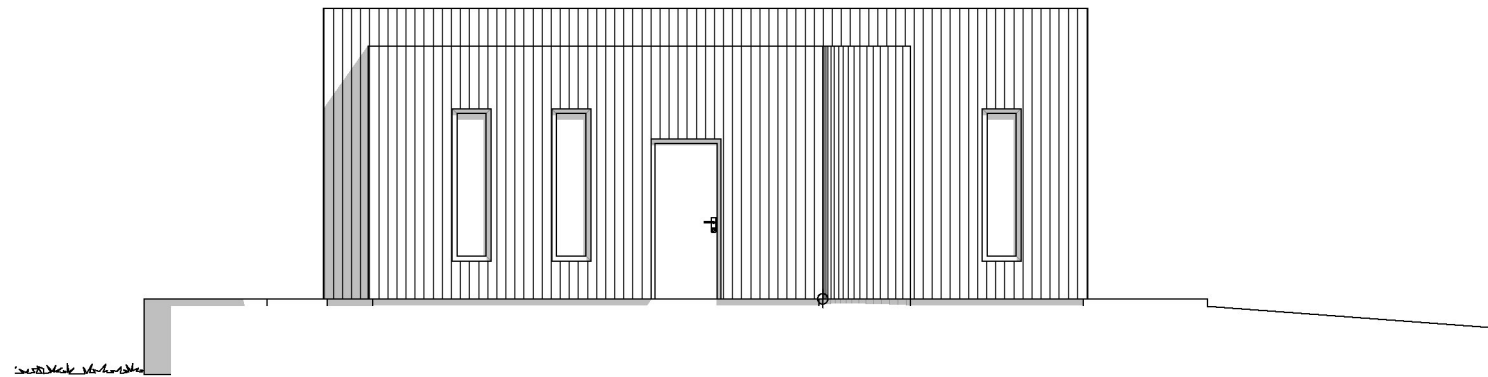

1:100 Fasade Sør

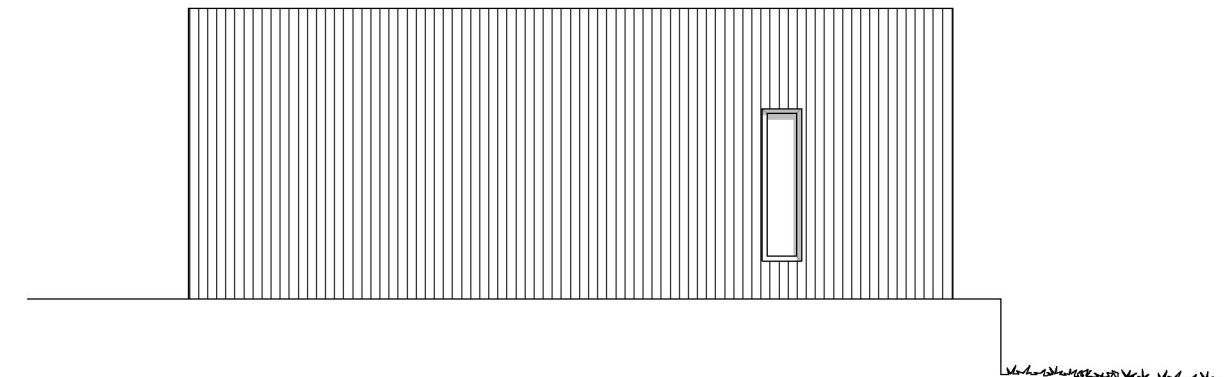

1:100 Fasade Nord

Prosjekt: Garasje		Kontroll prosjekt:	
Sign.:		Kontroll:	
Tiltakshaver: Tor Geir Løften Veldevegen 5 4262 Avaldsnes		Gnr./Bnr./Festenr.: 88/3	
Prosjekterende: North Ark As Fleslandvegen 53 A 4291 Kopervik			
© Alle rettigheter tilhører utførende for prosjektering, kopiering eller bruk av disse tegningene er forbudt uten skriftlig samtykke		Dato: mai-21	
Tegning: Fasader "som bygget"		Målestokk: 1:100	
Tegningsnr.: A40-2		Rev.: .	