



Som bygget



Fasade mot Øst

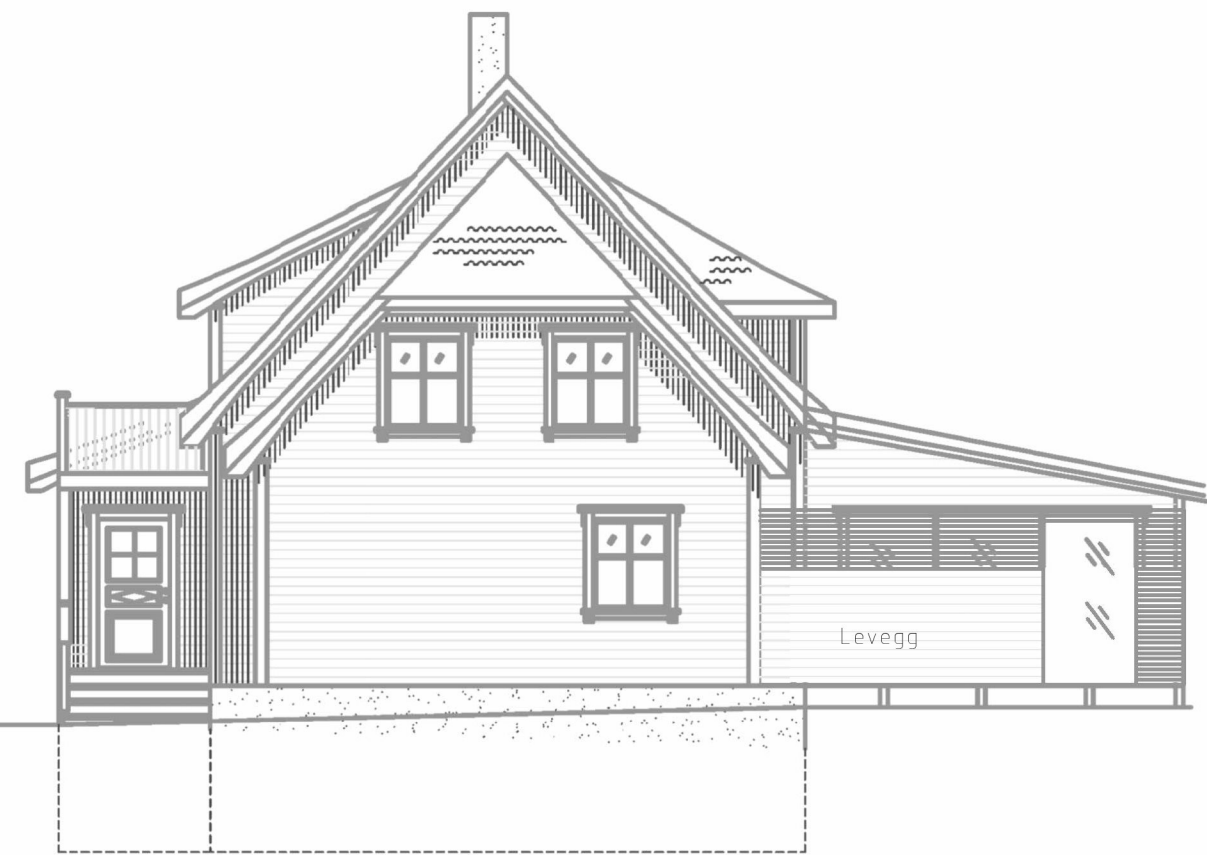

Fasade mot Vest

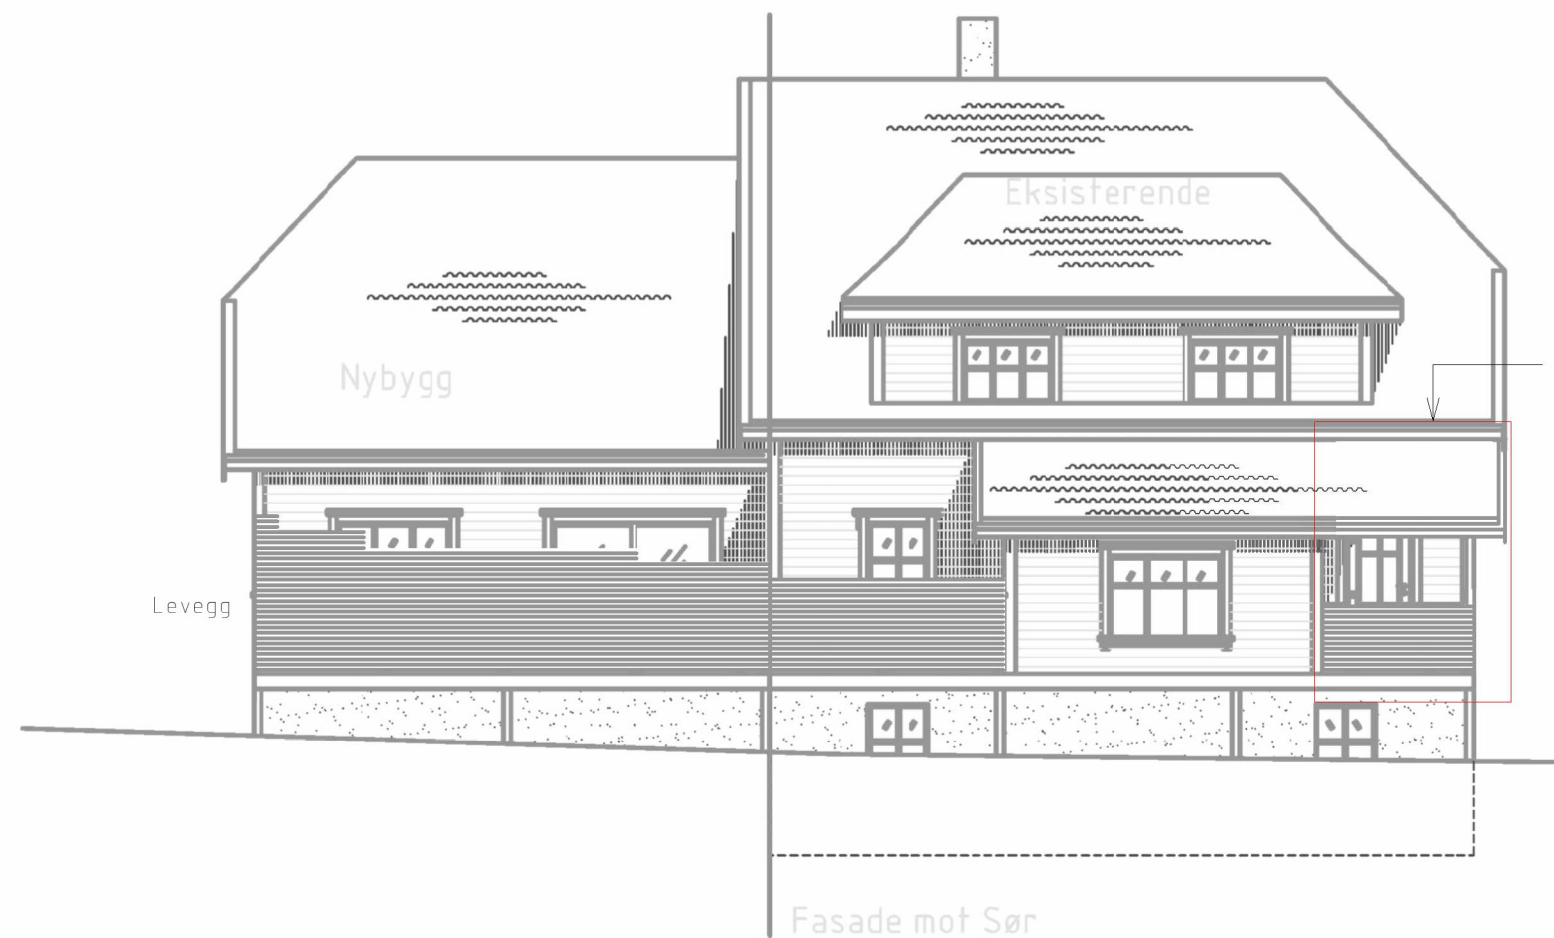

Søknadspliktig endring

Fasade mot Sør

Rev. A		16.08.23	IVERK	JM
Dato 01.08.23	Konstr./Tegnet T.Solvang	Tracet	Målestokk 1:100	
Kontr.	Stand. kontr.	Godkjent		
Austre Veaveg 127 Som bygget A3			Erstatning for	Erstattet av
			Fasade Øst og Vest	
Henvisning		Beregning	Filnavn	