


1:100 1. Etasje

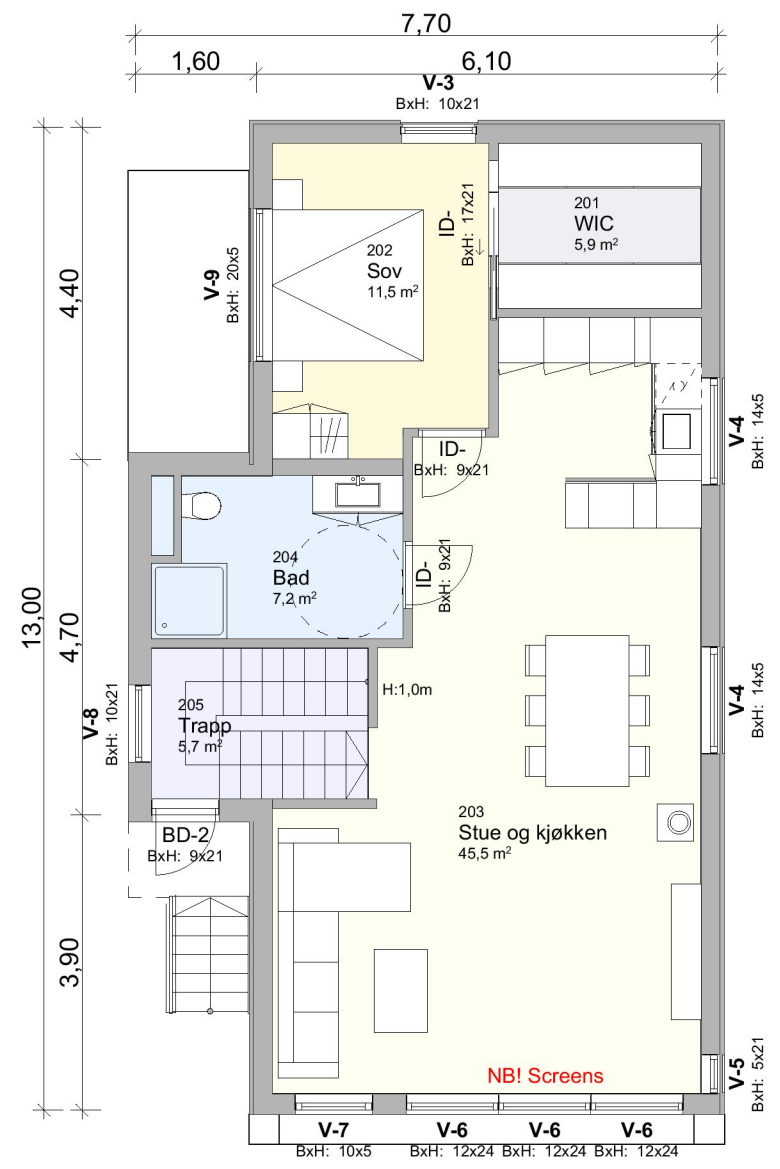

1:100 2. Etasje

	Bruksareal BRA i m2			
	Pr etasje	Utvendig bod/garasje	Annet	Sum BRA
1. etg. plan	78,2	0,0		78,2
2. etg. plan	78,2	0,0		78,2
SUM:	156,4	0,0		156,4
	Hus		Annet	Sum BYA
BYA:	89,5	-	9,4	98,9

Rev	Beskrivelse	Dato	Sign
E	Som bygget - ferdigattest	23.10.23	MØ
D	Endret vinduer	10.03.23	MØ
C	Satt inn vindu- og dørmål	10.02.23	MØ
B	Satt inn pipe og ovn	05.01.23	MØ
A	Endring arealoversikt	05.12.22	MØ
Prosjekt:		Kontroll prosjekt:	
Spanne - Hus B		Sign.:	
Tiltakshaver:		Gnr./Bnr./Festnr.:	
Hus28 Prosjekt AS Norevegen 14 5542 Karmsund		149/111	
Prosjekterende:		Dato:	
Hus28 AS Norevegen 14 5542 Karmsund		09.11.21	
© Alle rettigheter tilhører utførende for prosjektering, kopiering eller bruk av disse tegningene er forbudt uten skriftlig samtykke		Målestokk:	
Tegning:		1:100	
Planer		Tegningsnr.:	
		A20-01	Rev.:
			.