

14.12.2017 - Jakob Nilsen

= ENDRING SØKNAD

= SKUR MED Plass FOR CONTAINERE.

= SKUR FOR VEDLAGER

5/9-18  
 Magnus Furuas  
 Froiland Bygg AS

GJERDE I DAG.


18m.  
BYN 64m<sup>2</sup>

14m.  
BYN - 33m<sup>2</sup>

Dagens port  
 PORT

REVE

Fløy F

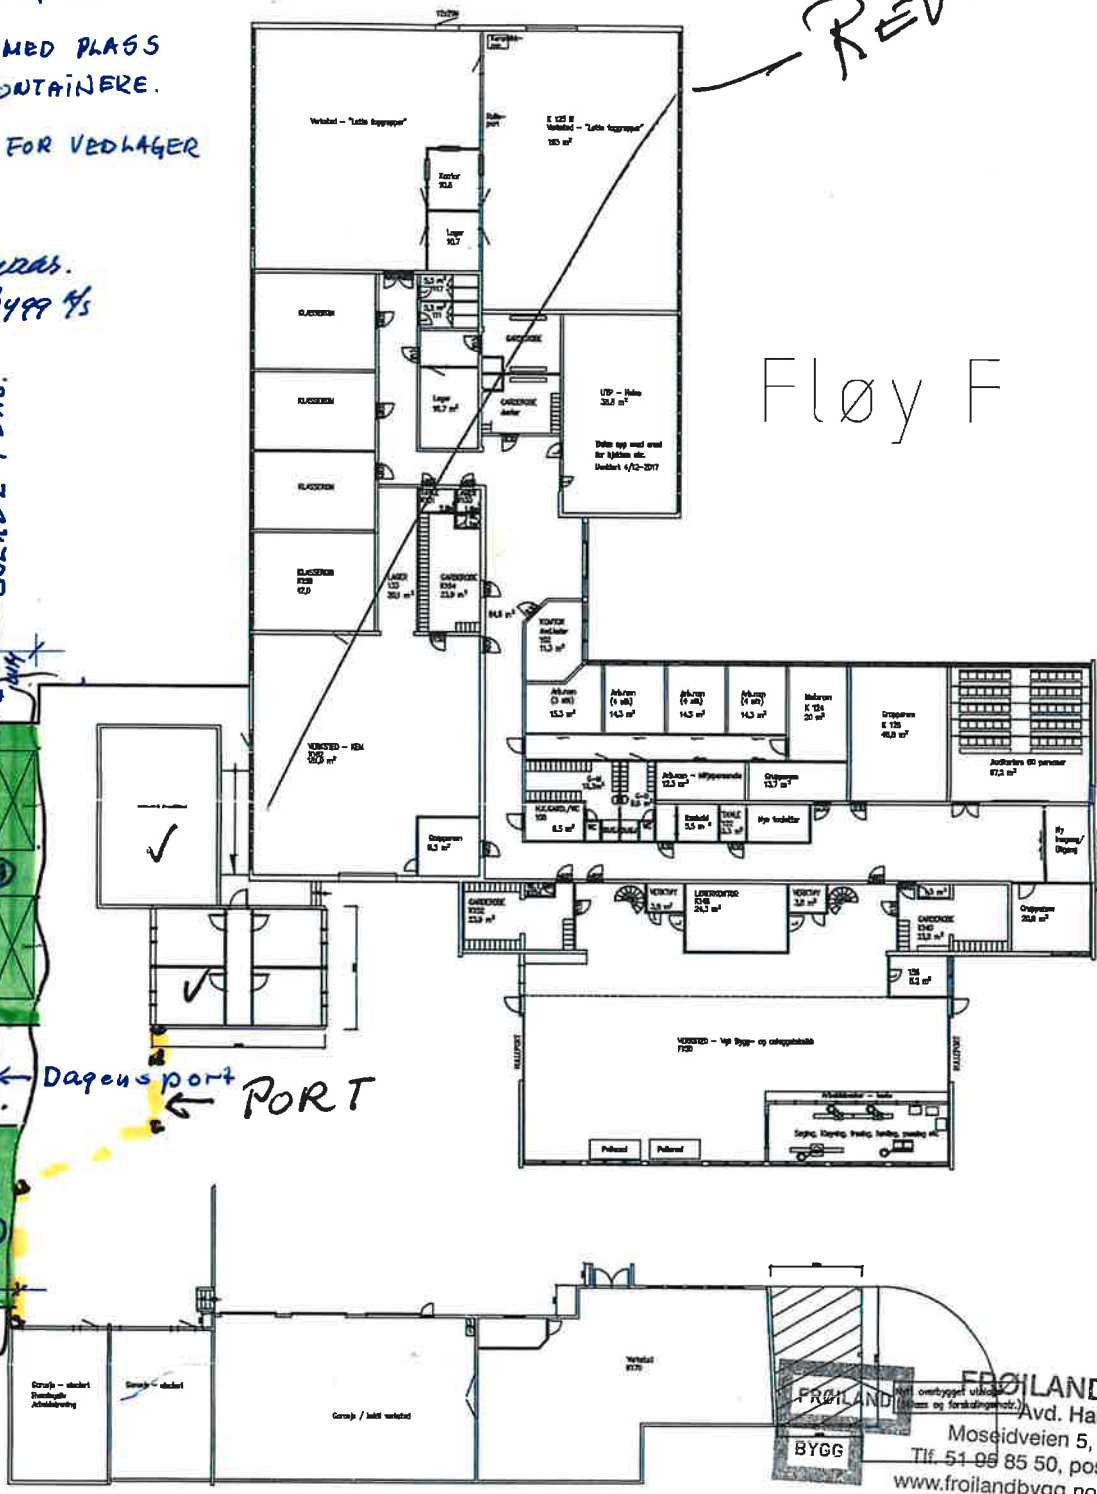

**FROILAND BYGG AS**  
 Avd. Haugesund  
 Moseidveien 5, 4033 Stavanger  
 Tlf. 51 99 85 50, post@froilandbygg.no  
 www.froilandbygg.no, Org. nr. 984 042 426

SKUR  
 A og B  
 utgår.

= Gjerde og port  
 som bygget.

Gur/Bnr. 15/1480 - Skoleveggen Åkra  
 Sak. nr. 216/18

Ferdig melding til tak  
 19.08.2018 Magnus Furuas