
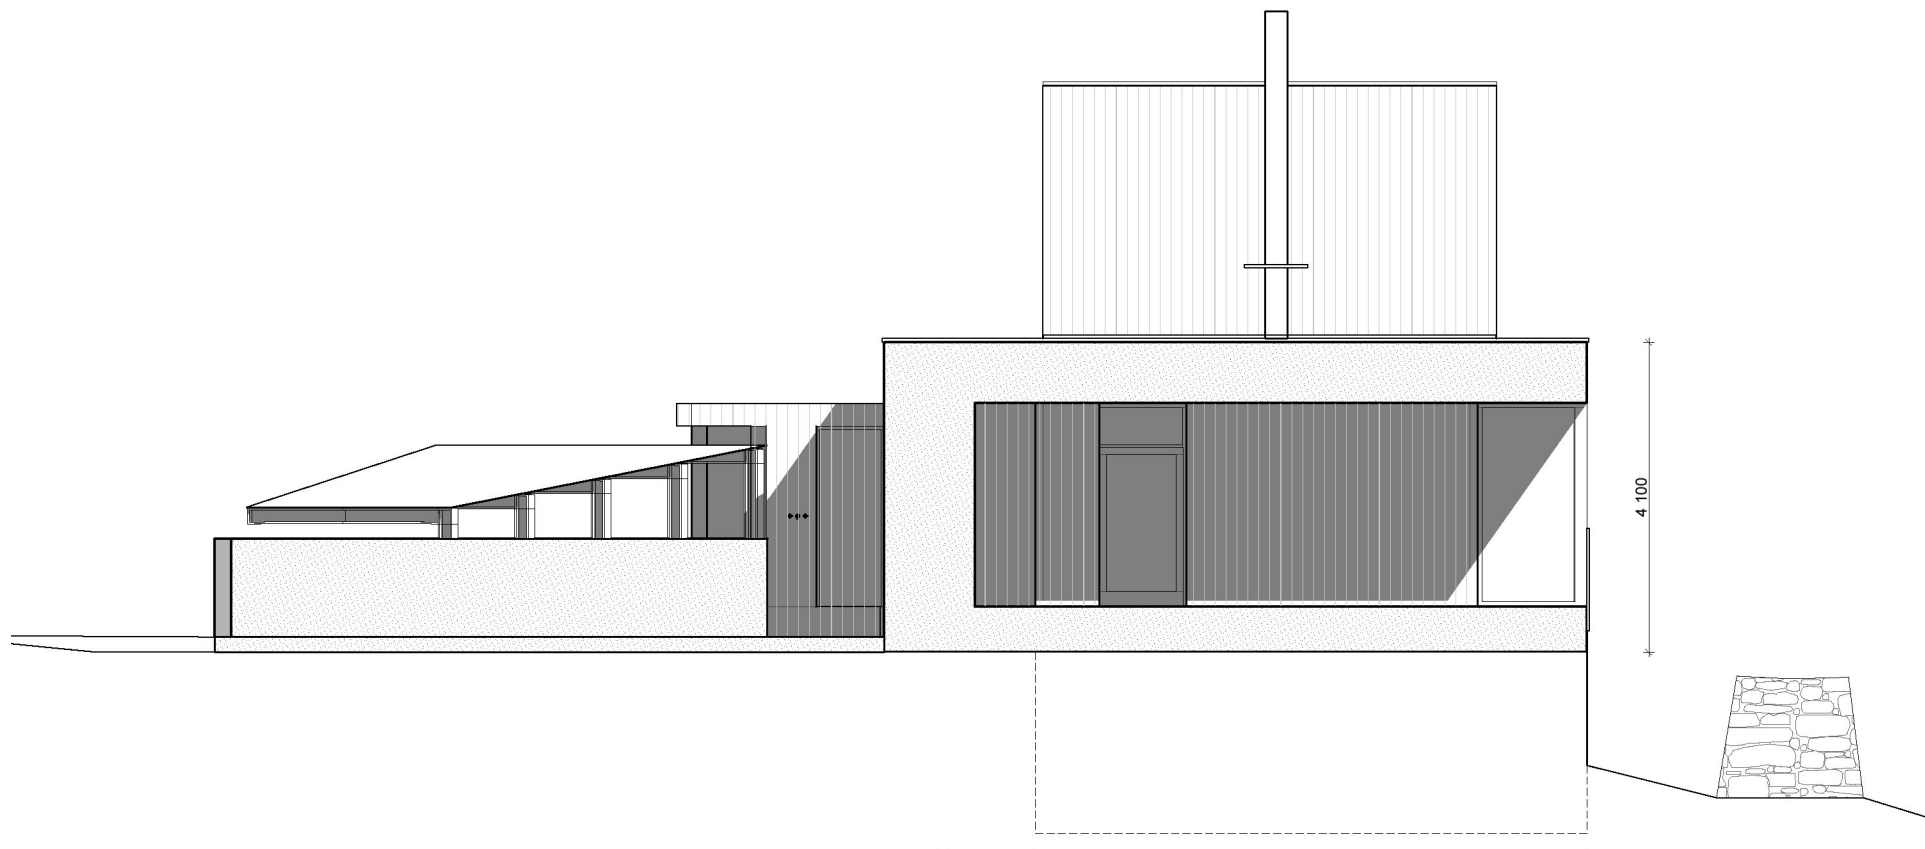


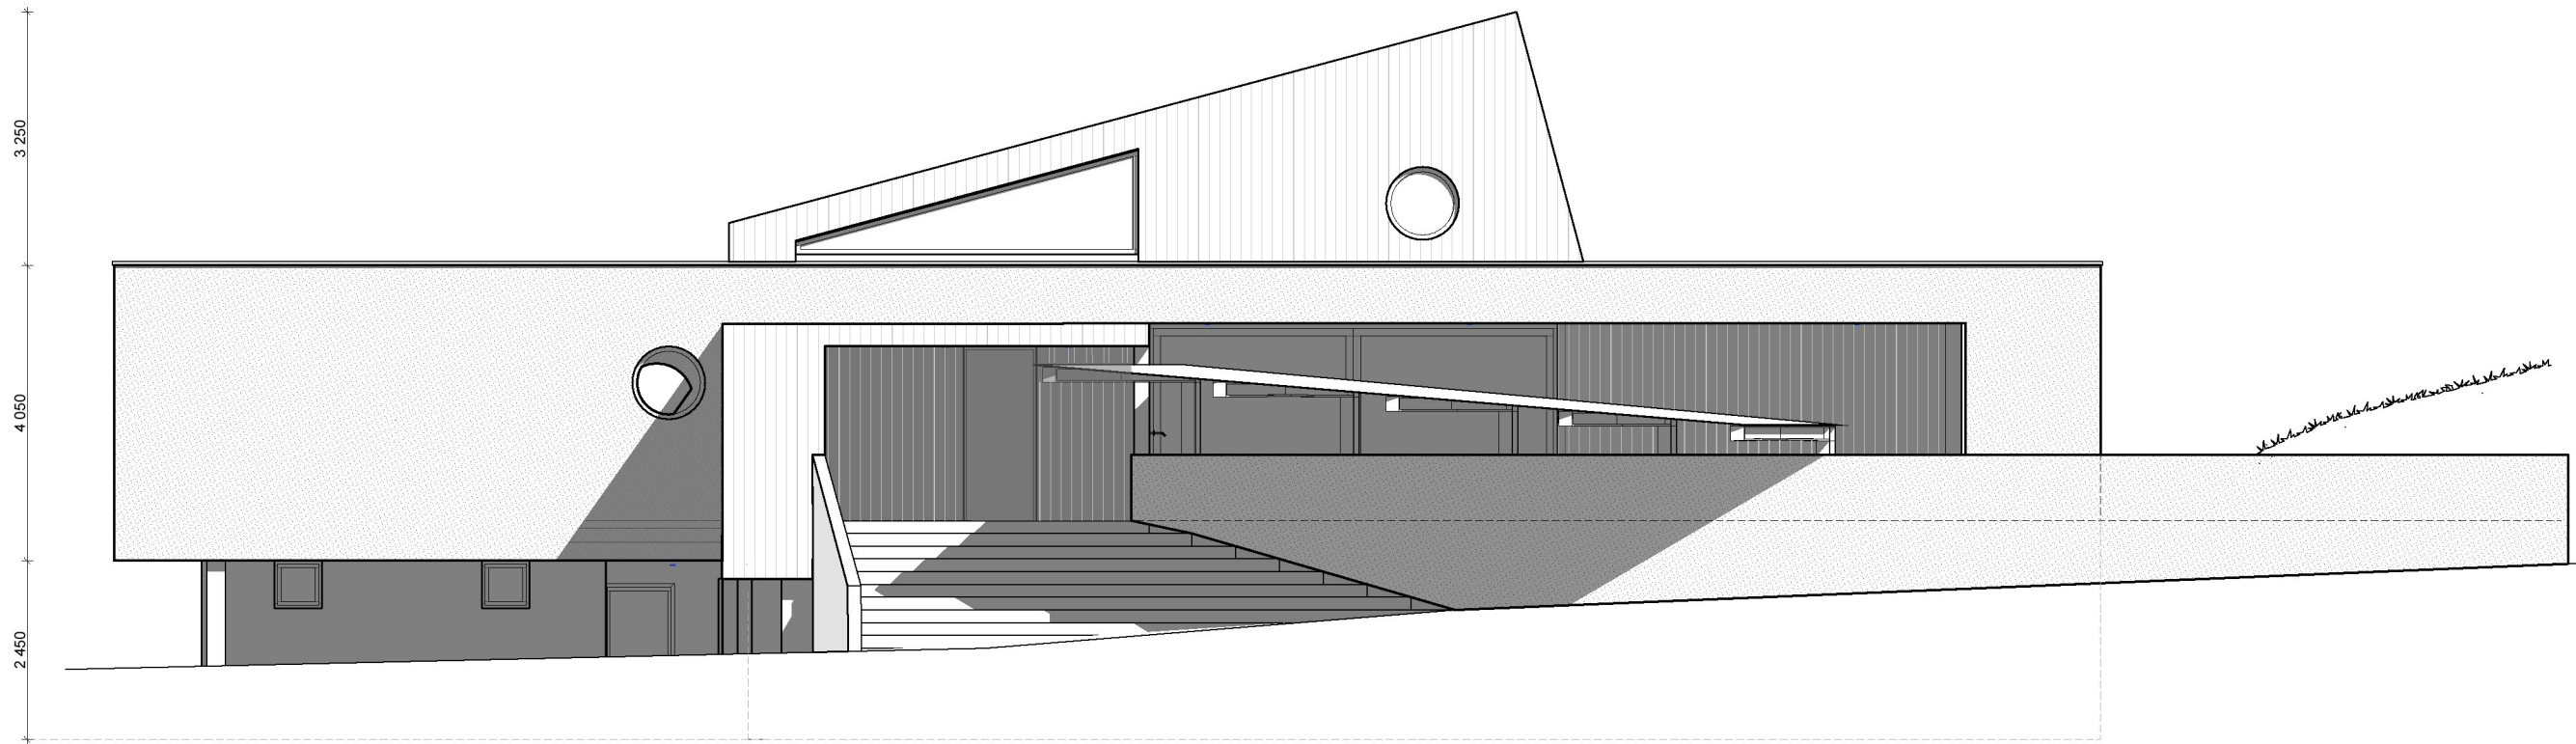

nr:		beskrivelse:		dato:		sign:	kor:
tittel:		prosjekt:		prosjekt:		prosjekt:	
Enebolig med sekundærløilighet		DETALJPROSJEKT		8600			
#Project Description		gnr./bnr.:		tegn. sign.:	interkontroll:	prosjektansvarlig:	
Laila og Hallgeir Mørch		G-B		RB	33	Roald Bø	
tegn.:		tegn. status:		tegn. sign.:		revisjon:	
Vest og sørfasade		Detaljtegning		3000			
AS-BUILT		målestokk:		format:	dato:		
		1:100		A3	14.03.2019		