




Plan 2 etg



Som bygget- Perspektiv mot sør-øst

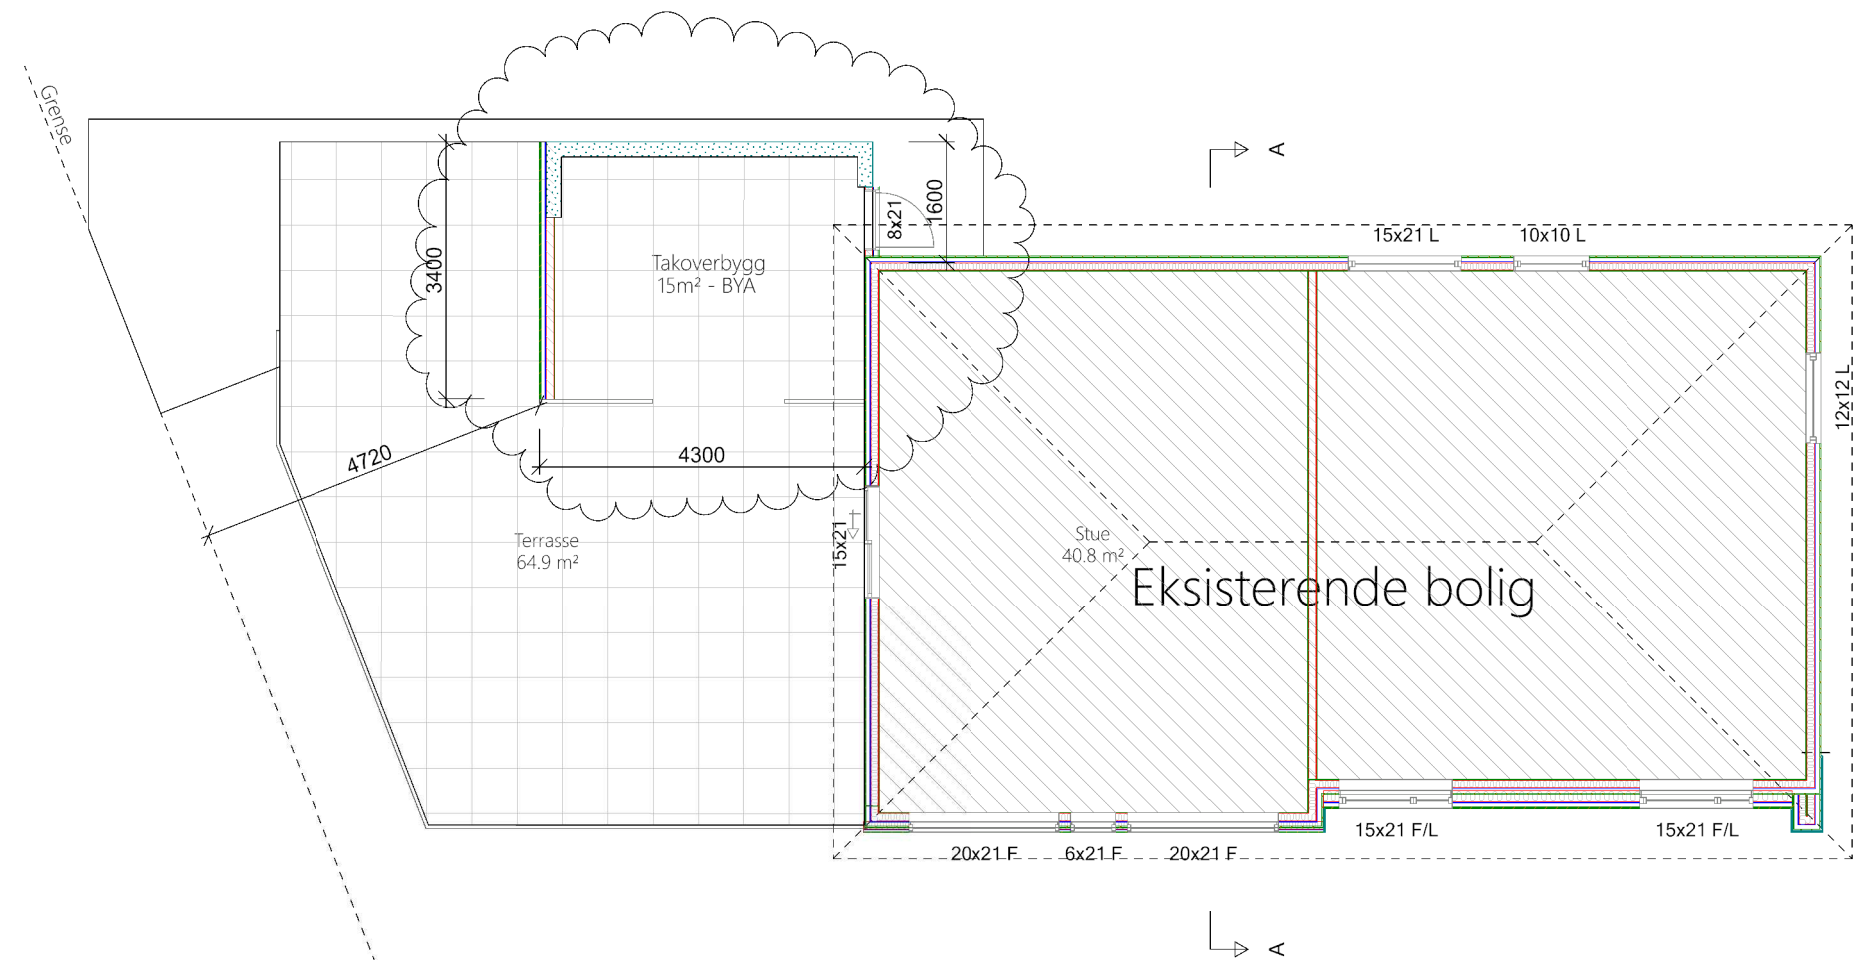

01	tilbygg/som bygget	jans	14.11.2022
REV.	ANT.	REVIDERINGEN GJELDER	SIGN. DATO

Fasadeendring	Morten Olsen	G.NR. 116	B.NR. 12
Hovedplan	Kolnes	KOMMUNE: Karmøy	
 Omega 365 Areal	TEGN. mhf	PROSJ.NR. B57946	Olsen
	GODKJ.		
	MÅL 1 : 100	TEGN. NR. 501	
	DATO 24.11.2003		

TEGNINGEN MÅ HVERKEN HELT ELLER DELVIS KOPIERES ELLER BENYTTES TIL UTFØRELSE AV ARBEIDER SOM IKKE MEDVIRKER I.