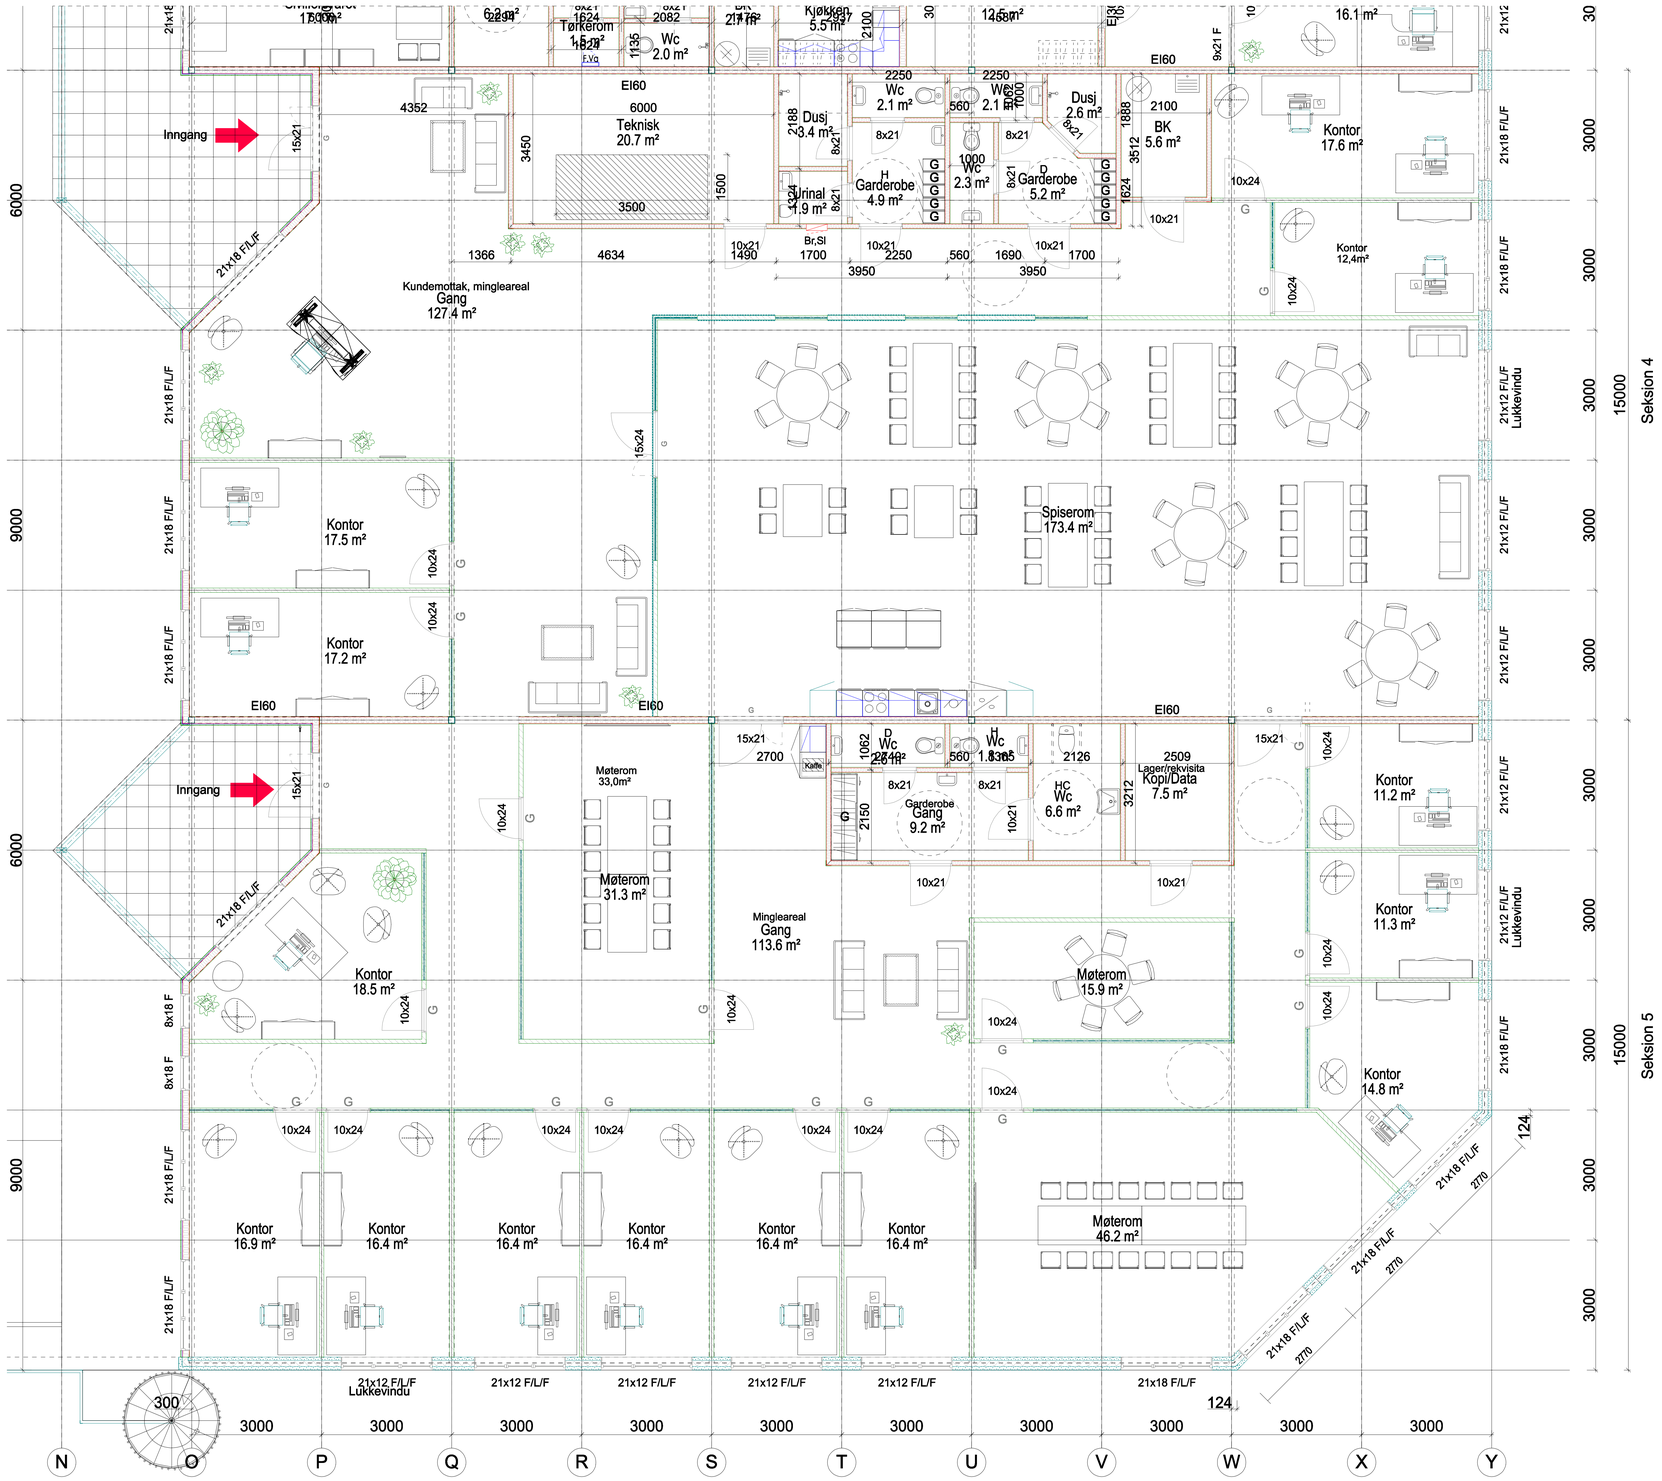

Plan 2 etg Seksjon 4 og 5, Som bygget 1:50

Næringsbygg	K.T. Mesøy Eiendom AS	GNR 86	BNR 214
Innredning seksjon 4 og 5	Husøy	KOMMUNE:	Karmøy

omega 365 — Omega365 Areal

TEGN. JanS | GODKJ. | MÅL 1 : 100 | DATO 05.01.2023 | PROSJ.NR | KTM | TEGN. NR. 534

A | Som bygget | jans | 05.01.2023

TEGNINGEN MÅ HVERKEN HELT ELLER DELVIS KOPIERES ELLER BENYTTES VED UTFØRELSE AV ARBEIDER SOM IKKE MEDVIRKER !