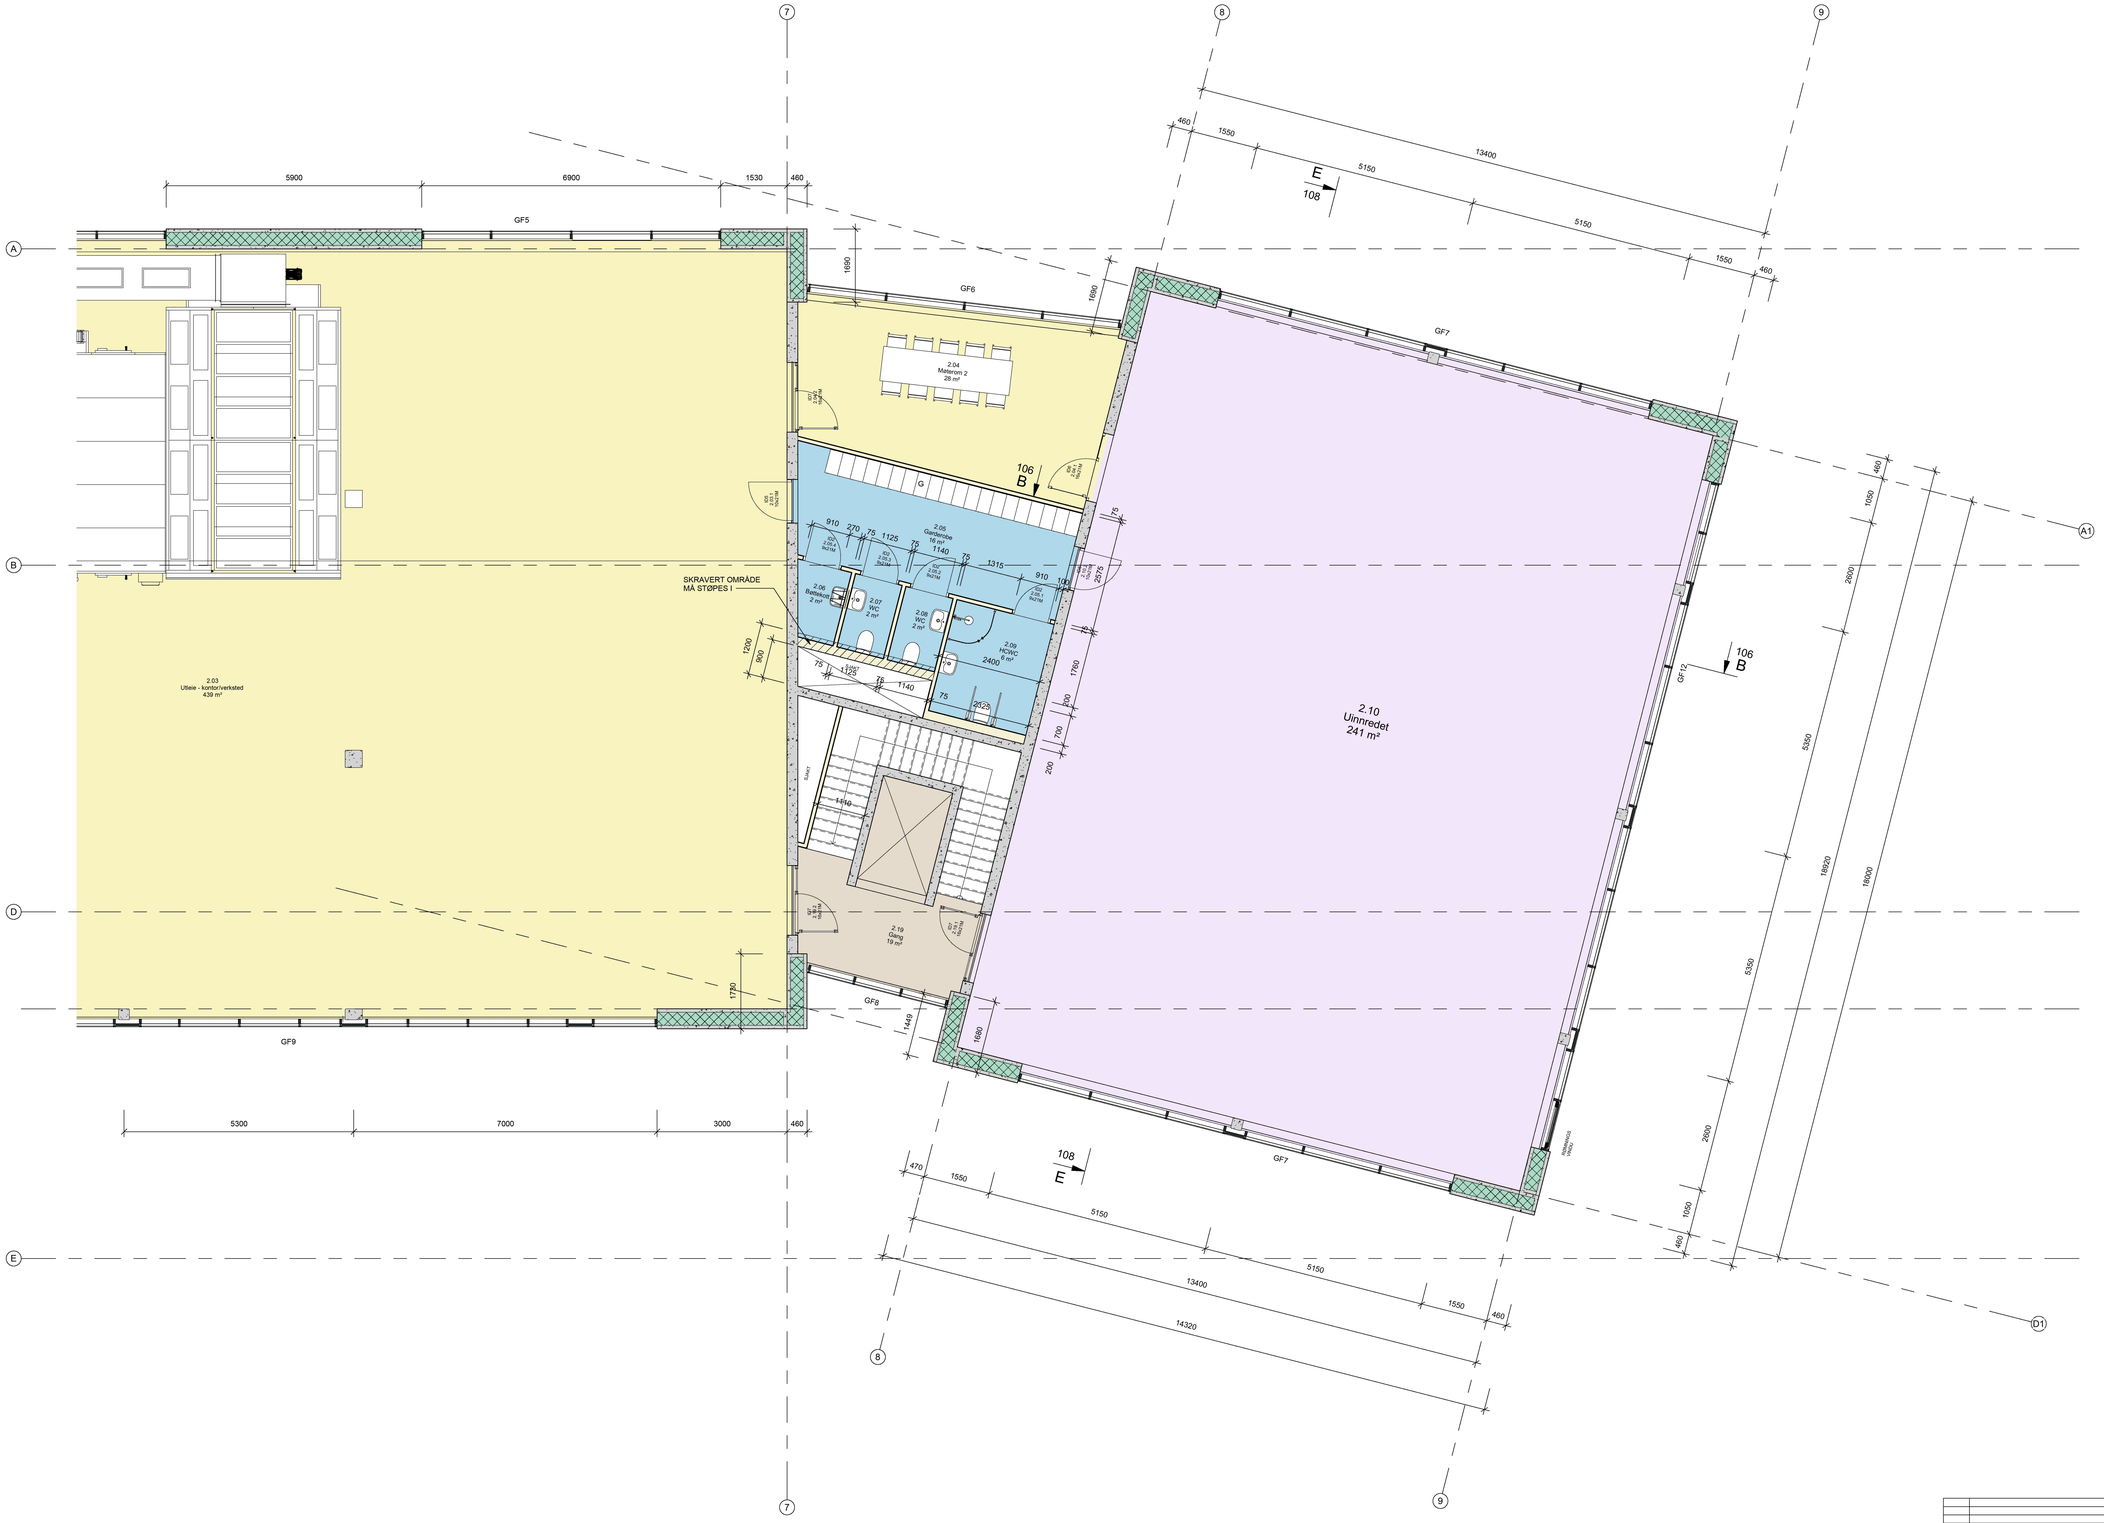

Rev.	Revidertegn gjelder	Tegn.	Kontr.	Dato
A	Som bygget	SNY	KEK	26.04.23

AUTO UTVIK

NYTT BILANLEGG STØLSMYR

PLAN 2. ETG. Del B

procon

Statsmyr 22 - 5542 Karmsund
Tlf 52 84 48 00 - www.procon.as.no

Kon./Tegn.:	SNY
Kontr.:	AGI
Dato:	17.12.19
Mål:	A0 - 1:50 Halv A0 -
Sak nr:	19021
Tegn nr:	102B
Rev:	A