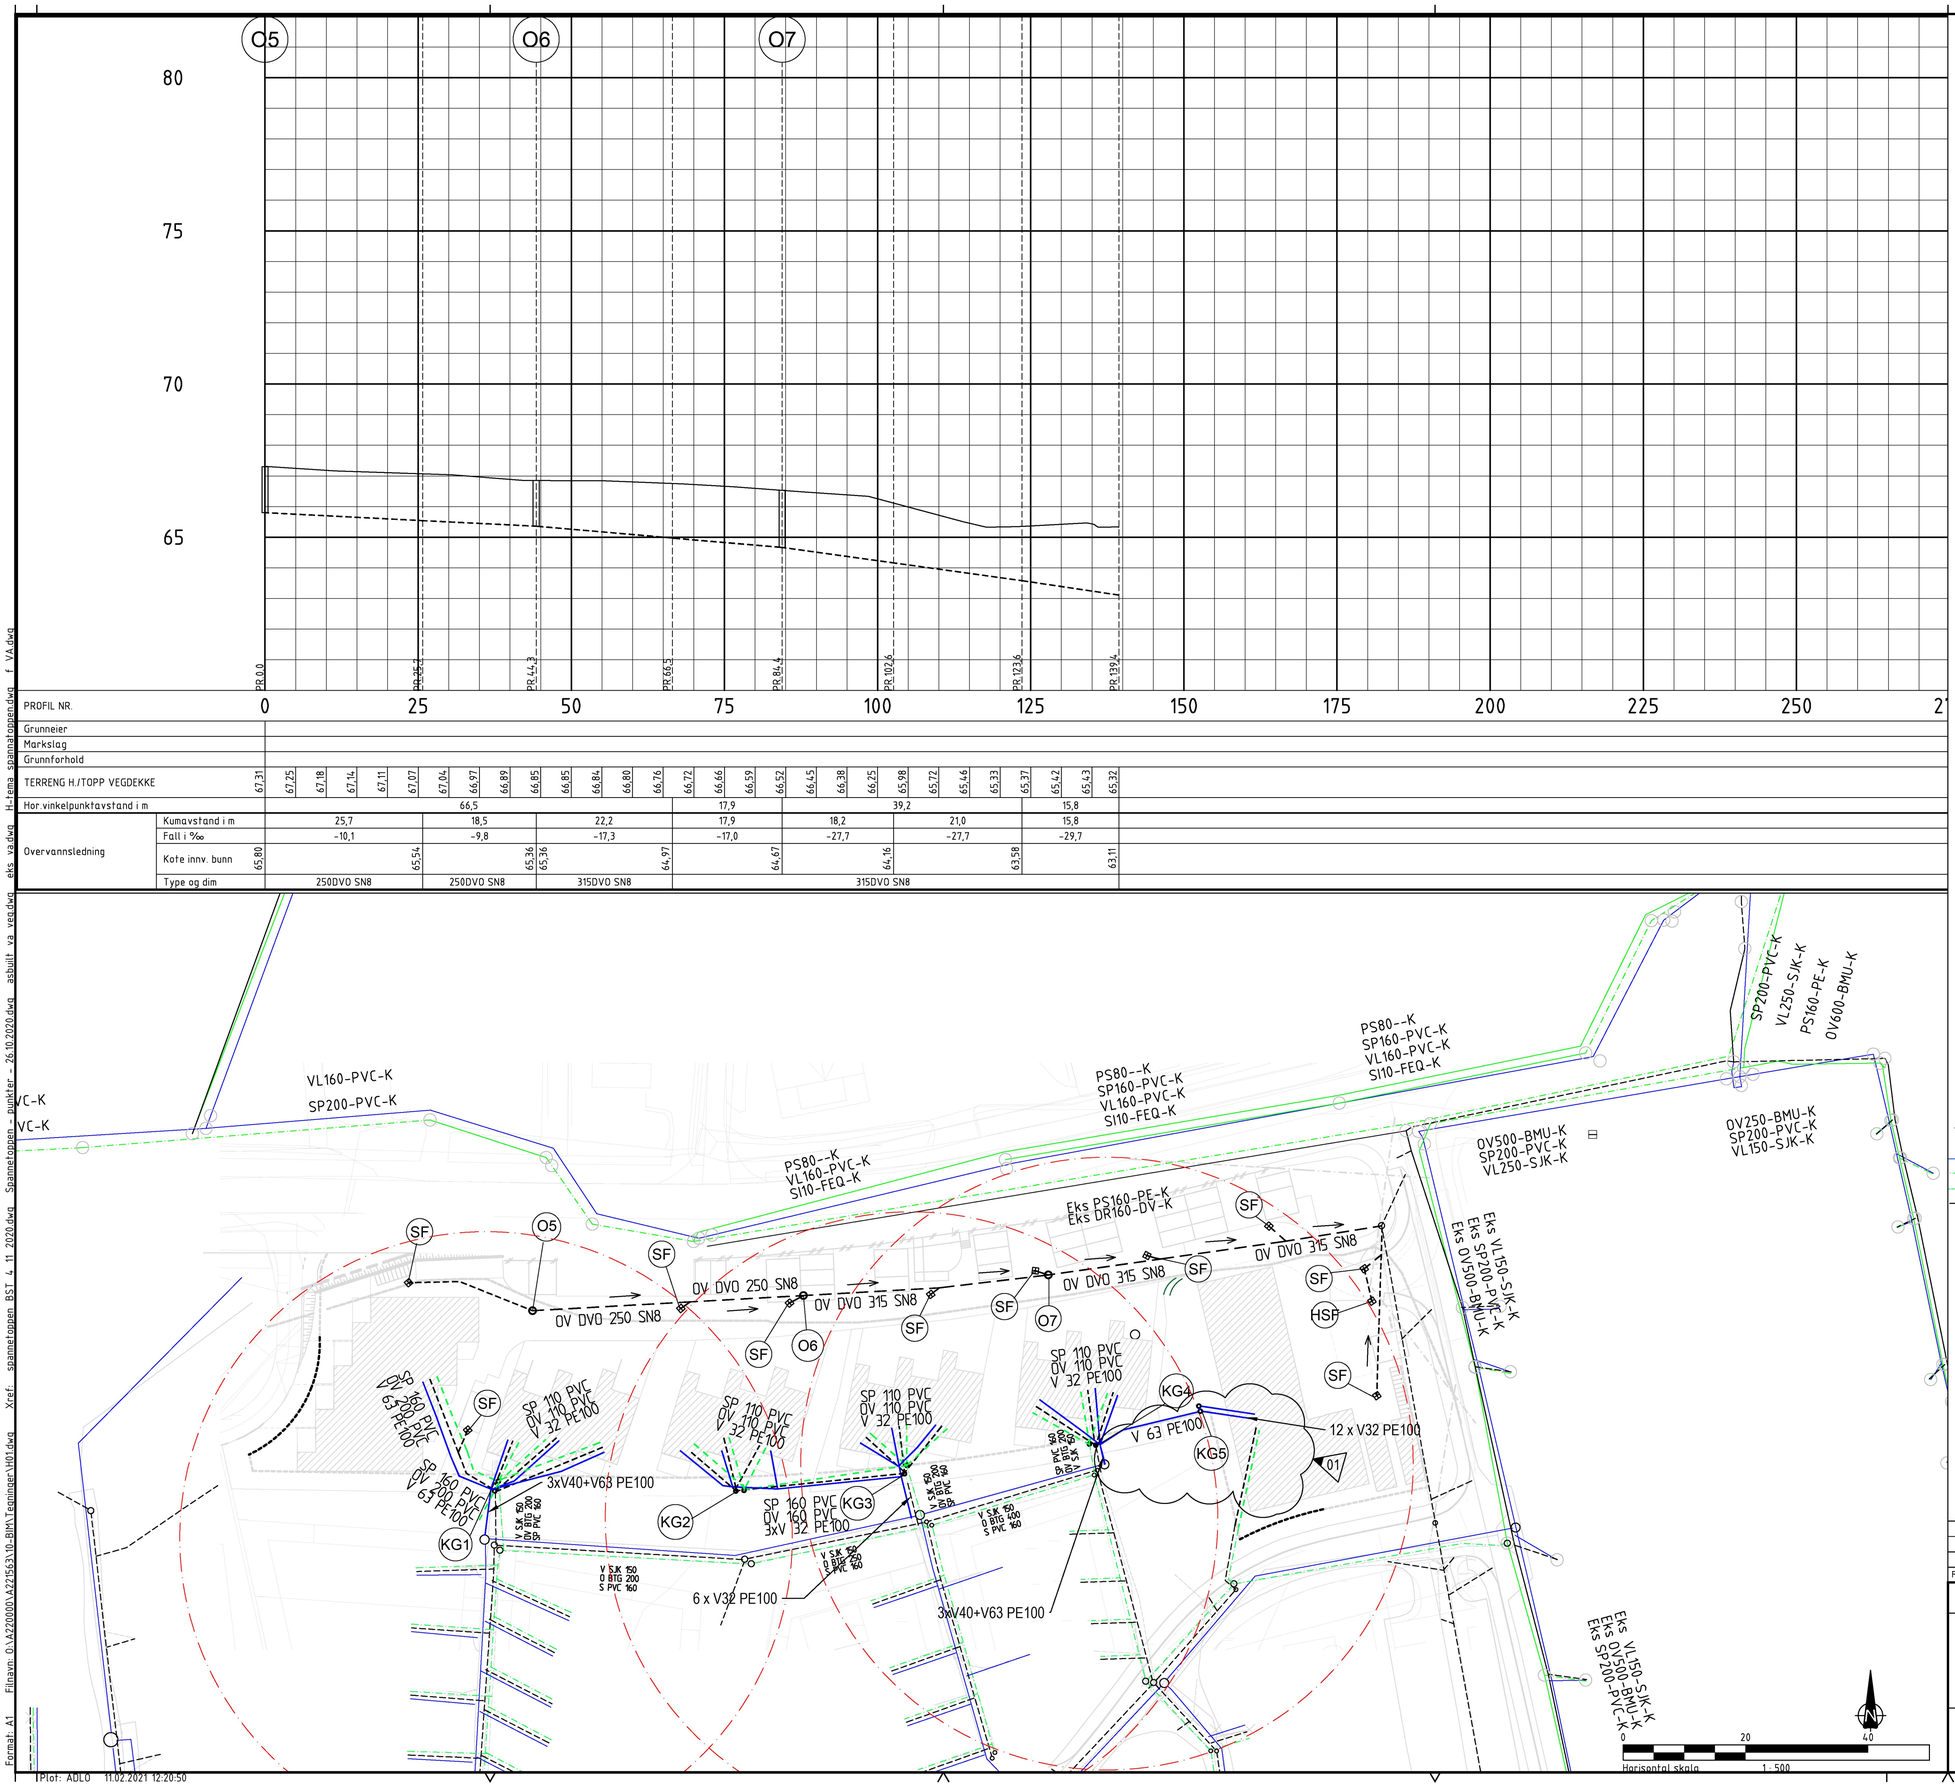

MEERKNADER:

Koordinatsystem: Euref 89 UTM sone 32N
Høyder: NN2000

FOR STIKKLEDNINGENE:

1. Kummer SP og OV plasseres nord for friområde, på eks. stikkledninger lagt ut i forrige prosjekt. Nøyaktig plassering avklares med BH.
2. SF ved terrasse plasseres i samråd med BH.
3. Stikkledningene koples til stikk lagt ut i forrige prosjekt ved KG1-KG4.
4. Spillvannskummer: Ø400 PP
5. Overvannskummer: Ø400 PP
6. Vannledningene i KG1-KG4trekkes inn i kum via eks. V SJK 150, samlestokker monteres i kum og erstatter uttaket for V SJK 150. Detaljer vises på kumskisse tegn. H10.
7. KG5 - to stk. Ø1000 kummer. VL63 PE inn i den sørlige, grenes av til den nordlige. Det settes 1 stk. samlestokk med 6 uttak i hver kum, merkes med leilighetsnummer. Det føres ut totalt 12 stk. VL 32PE fra kumsettet til leilighetene som vist på tegning med to linjer.

01

FOR HOVEDTRASE:
Overvannskummer (O): Ø1000 BTG
Sandfang (SF): Ø1000 BTG
Hjelpesluk (HSF): Ø650 BTG

TEGNFORKLARING LEDNINGER

- Eksisterende vannledning, VL
- Eksisterende spillvannsledning, SP
- Eksisterende spillvannspumpeledning, PS
- Eksisterende overvannsledning, OV

TEGNFORKLARING LEDNINGER

- Prosjektert kum
- Prosjektert Sandfang
- Prosjektert vannledning, VL
- Prosjektert spillvannsledning, SP
- Prosjektert overvannsledning, OV
- Brannvanndekning

Rev.	Dato	Revideringen gjelder	Nr.	Saksb.	Sidem.k.	Oppdr.a.
01	11.2.21	Endret vannledninger til bygg C		ADLO	OINI	ADLO

Berge Sag og Trelast AS

Spannatoppen BK02
Teknisk plan VA

Plan og profil

Tegnet av: ADLO
Saksbehandler: ADLO
Sidemannskontr.:
Oppdragsansvarlig: ADLO
Fag:
Målestokk: 1:500/1:100 A1
Dato: 2020-12-08

COWI

Oppdragsnr.: A221563
Status: Foreløpig
Tegning nr.: H01
Rev.: 01

Format: A1 Filnavn: O:\A220000\A221563\10-BIM\Tegninger\H01.dwg Xref: spannetoppen BST 4 11 2020.dwg Spannetoppen - punkter - 26.10.2020.dwg asbuilt va veg.dwg eks va.dwg H-tema spannatoppen.dwg f VA.dwg

Plot: ADLO 11.02.2021 12:20:50