1:100 Fasade Vest

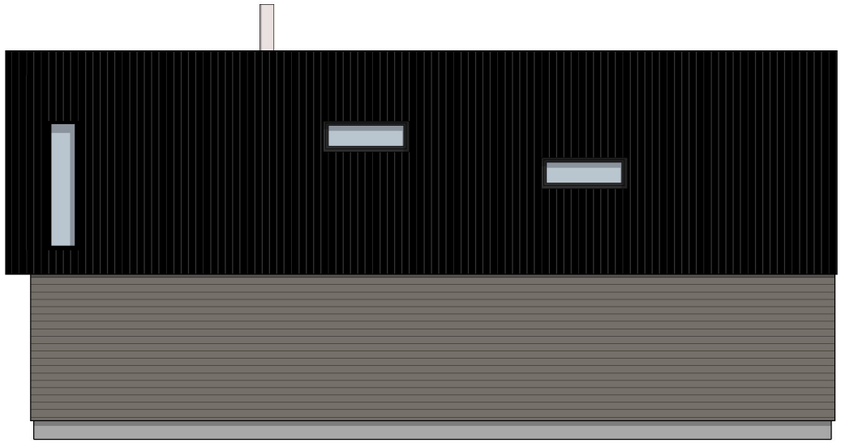

1:100 Fasade Sør

1:100 Fasade Øst

1:100 Fasade Nord

Rev	Beskrivelse	Dato	Sign
C	Som bygget - ferdigattest	23.10.23	MØ
B	Endret vinduer	10.03.23	MØ
A	Satt inn pipe og ovn	05.01.23	MØ

Prosjekt:
Spanne - Hus B

Kontroll prosjekt:
Sign.: **MØ**

Tiltakshaver:
Hus28 Prosjekt AS
Norevegen 14
5542 Karmsund

Gnr./Bnr./Festenr.:
149/111

Prosjekterende:
Hus28 AS
Norevegen 14
5542 Karmsund

© Alle rettigheter tilhører utførende for prosjektering, kopiering eller bruk av disse tegningene er forbudt uten skriftlig samtykke

Dato:
09.11.21

Tegning:
Fasader

Målestokk:
1:100

Tegningsnr.:
A40-03

Rev.:
.