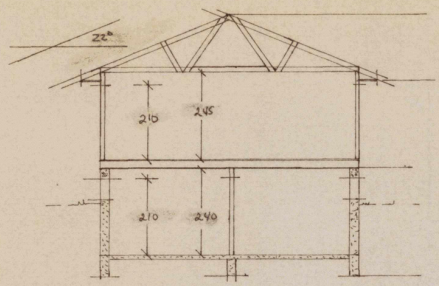

SNITT SOVEROM ETC

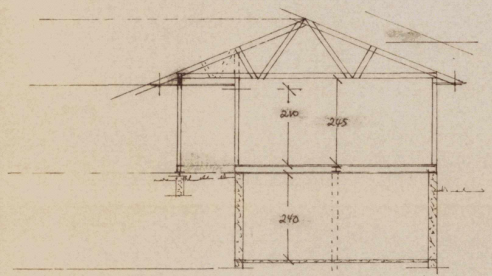

SNITT STUE

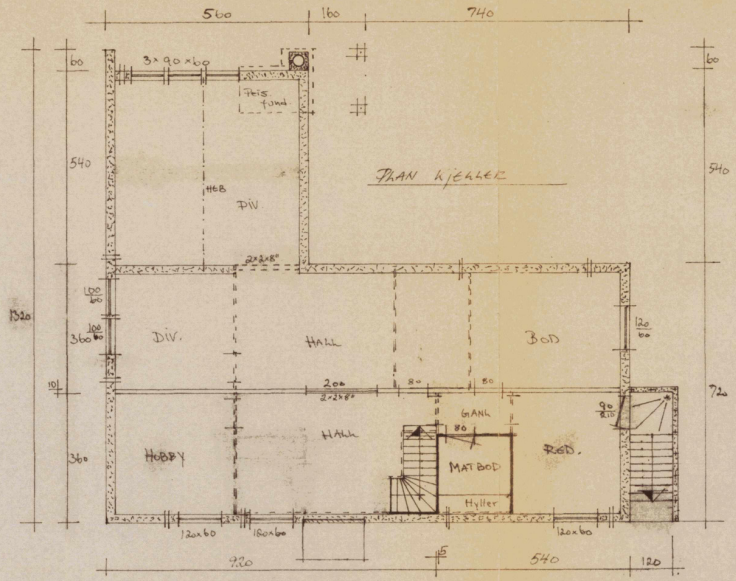

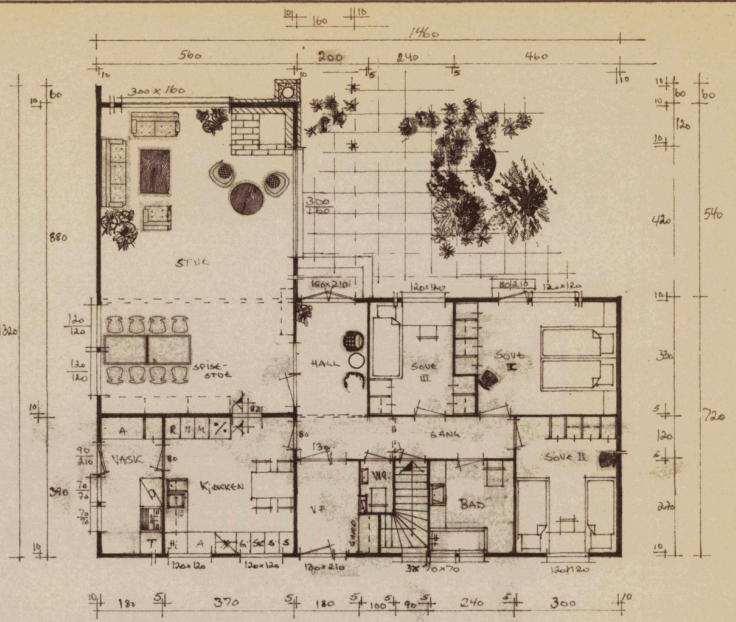

FASADE MOT:

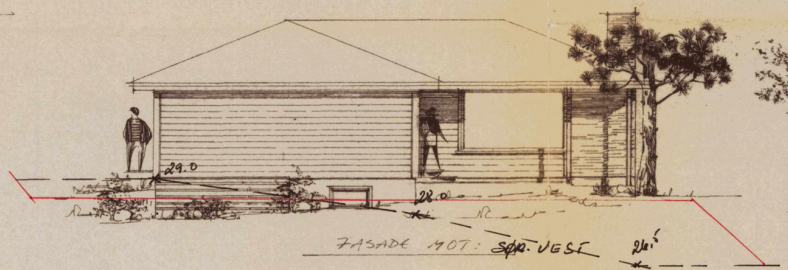

FASADE MOT: ~~SØR~~-VEST

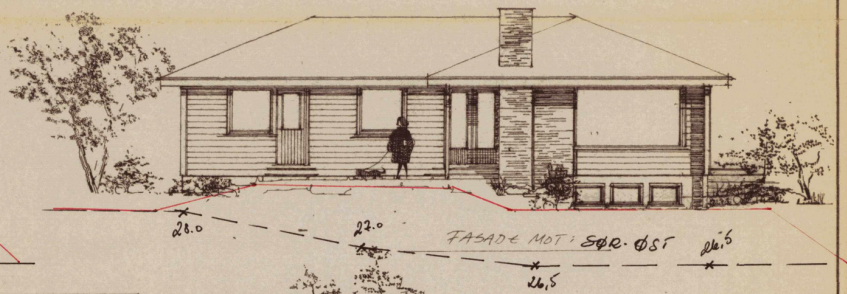

FASADE MOT: SØR-ØST

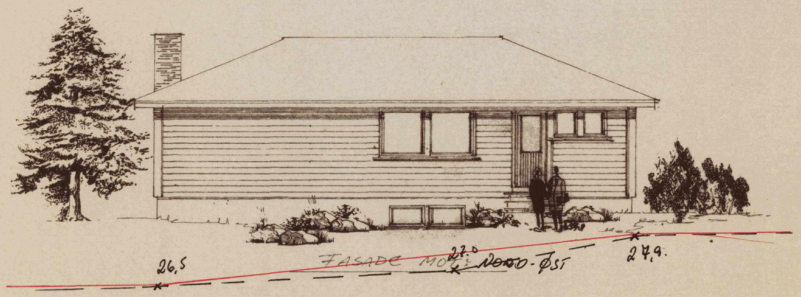

FASADE MOT: ~~NORD~~-ØST

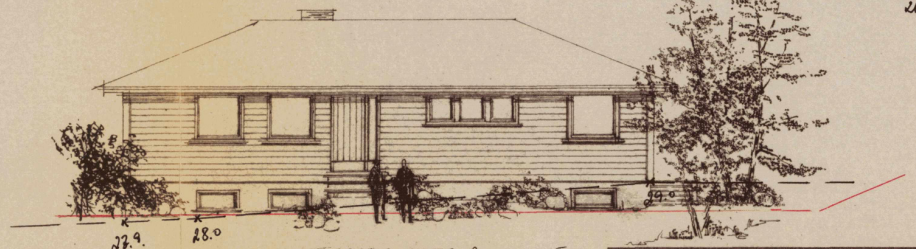

FASADE MOT: NORD-VEST

STEINAR OLSEN A/S
TRELASTFORRETNING
4250 KOPERVIK
Telefon 51900

Målestokk 1:100	Tegn. 1/1
	~~Trae~~. DATO 100480
	Kfr.
Erstatning for:	
BYGGHERRE: NILS ERIK LANGVA Tomt nr. 251. STANGELAND	Asbjørn Winge
NETTO AREAL: 128.89 m² (mot VT. og vask. = 13.07 m²) BRUTTO GRFL: 135.96 m²	
MERK:	Erstattet av:

A5 Tenkop. A2

0 50 100 Plottet i størrelsesorden 1:1 er denne linjalen 100 mm.
Dansk Scanning A/S